

HÖJDER I [m]

ARM. I UK

ARM. I ÖK

↑ [...and more...](#)

↑ ANGER HUVUDBÄRRIKTNING PÅ PLATTA
ARMERING I PILENS RIKTNING ILÄGGES
ÖVERST FÖR JÄRN I ÖK, RESP UNDERST
FÖR JÄRN I UK

PF : PÅLFUNDAMENT. ARMERAS ENL. SEP.

DETALJER. SE RITN. K-15-6-0001--0006

F : FUNDAMENT, ARMERAS ENL. SEP. DET.

SE RITN. K-15-6-0001--0006

PLINT : BETONGPLINT TILL BERG ENL. SEP.

DET. SE RITN. K-15-6-0006

SF 1: STAGFUNDAMENT. ARMERAS ENL. SEP.

DETALJER, SE RITN. K-15-6-0006

SF 1-T: STAGEFUNDAMENT ARMERBAS ENL SEP

DETALJER, SE RITN. K-15-6-0006

ALL MÄNNAS FÖRFESKRIFTER

SE RITNING K-01-0-0000.

HELA BETONGPLATTAN SKALL VARA

VATTENTÄT OCH SKYDDAS MED MEMBRAN.

CETCO VOL CLAY VOL TEX DS ENL SEP

DETAIL IER SE BITN K-15-6-1001 SAMT

FÖLJ LEV. ANVISNINGAR.

GRUNDPLANER K-15-1-0001--0012

GOLV TYPER: K-20-6-0001

TÄTSKIKTSSYSTEM, VOLCLAY K-15-6-1001


..

TILLHÖRANDE ARM.SPECIFIKATIONER FINNS,

SE RITNINGSFÖRTECKNING

BET	ANT	ÄNDRINGEN AVSER	SIGN	DATUM
-----	-----	-----------------	------	-------

RELATIONSHANDLING

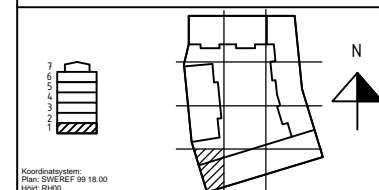

Kv. Liljekonvaljer
JÄRVASTADEN, SOLNA

SKANSKA

A	Skanska Teknik	Tel. 010-448 00 00
K	Björking	Tel. 010-211 80 00
E	Resista AB	Tel. 08-594 970 00
V	Energovaits	Tel. +3767112350
W	ÅF Infrastruktur AB	Tel. 010 505 00 00
I	Landskapsland AB	Tel. 08-442 48 20

UPPDRAG NR 13U22880	RITAD AV GRN	UPPDRAGSANSVARIG MJN
DATUM 2016-02-15	GODKÄND AV MJN	

NYBYGGNAD FLERBOSTADSHUS

ARMERINGSRITNING
DELPLAN 10

SKALA A1: 1:50 A3: 1:100	NUMMER K-22-1-0010
--------------------------------	-----------------------
