


BET	ANT	RELATIONSHANDLING	MN	2016.02.15
		ANORDNINGEN AVSEER	SKEN	DATUM

RELATIONSHANDLING

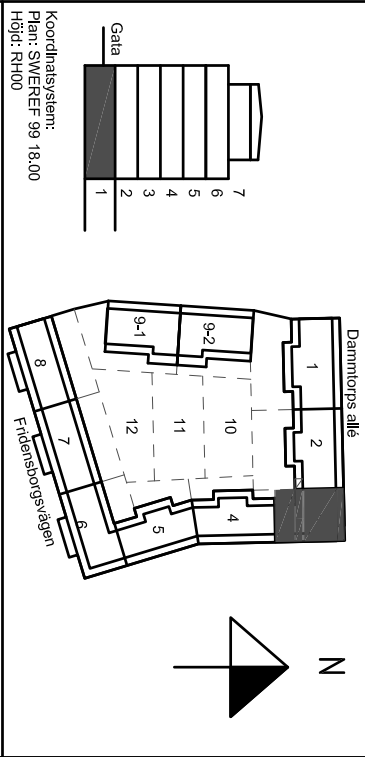

Kv. Liljekonvaljen
JÄRVASTADEN, SOLNA

SKANSKA

A	Skanska Teknik	Tel. 070-4448 00 00
K	Biering	Tel. 070-271 80 00
E	Resista AB	Tel. 08-594 970 70
V	Emgövaris	Tel. 3716717350
W	Älforsstrukt AB	Tel. 070 505 00 00
L	Landskapslaget AB	Tel. 08-442 48 20

UPPMÄTARE	BEFÄL AV	UPPMÄTARENS NAMN
T3020	MN	MN

2013-11-22
NYBYGGNAD FLERBOSTADSHUS
HUS 1, PLAN 1 I GOLV (KV), TRH 3

Lok
Ljus & Kraft

SKALA
A1:150
A3:100

KANALISATIONSYSTEM
NUMMER
E-61-1-1003

BET