

FÖRKLARINGAR

DÄR EJ ANMÄT ANGES GÄLLER FÖLJANDE:

APPARATER BREDVID VARANDRA ÄR MONTERADE UNDER GEMENSAM TAKKRAV.

SE ARKITEKTENS UPPSTÄLLNINGSRITNINGAR ÖVER KÖK OCH BADRUM FÖR EXAKTA APPARATPLACERINGAR.

LEDNINGAR OCH RÖR TILL LÄGENHETER SOM ÄR FÖRLAGDA I VERTIKLA SCHAFT ÄR REDOVISADE PÅ NÄTSCHAMAN.

LEDNING FÖR PASSAGEANLÄGGNING

LEDNING INOM LÄGENHETER

OSKARBYAD 4-PÄRS KABEL KÄT 6

LEDNING FÖR FASTIGHETSNET

PARTYINMÄD 4x2x0,5

UTTAG 300 DG (INOM LÄGENHETER)

UTTAG 1000 DG (INOM TEKNISKA UTRYMMEN)

KORSKOPPLING FÖR MULTIMEDIALT MED

MULTIMEDIAUTTAG FÖR ANTENN, TELEFON OCH

DATA, DUBBELT SKARVAT MODULUTTAG

BRANDVARNARE

UNDERCENTRAL FÖR PASSAGEANLÄGGNING

KOMMUNIKATIONSMODUL

DELNINGSSKOPPLING PÅ VÄGG ÖVAN UNDER TAK

IR-LÄSARE FÖR POSTEN

1/0-BOX I EINSCH.

BERÖRINGSRI LÄSARE MED KNAPPSPÄTS, UK 900 OH

BERÖRINGSRI LÄSARE, UK 900 OH

SPRIDNINGSPUNKT FÖR DÖRRMÖJ

ELLÄS INGÅR I BE.

MIKROBRYTTARE INGÅR I BE.

KARVÖVERFÖRING INGÅR I BE.

10-PÄRSPLINT

KNAPP 1200 DG FÖR STYRNING AV RÖKLÖSLA I

TRAPPHUSSTÖPP, LEDNING 4x2x0,5

STRÖMFÖRSEJERS VIA TRANSFORMATOR

LÄRN ANSLUTS TILL APPARATSKÅP I PLAN 1.

APPARATLOSA ÖVAN DÖRRKÄRM FÖR VÄNING

AV RUMSTEMPERATUR

FÖR RITNINGAR ÖVER PLAN 3-6 ÄR IGH-ÄR


INFÖRT BREDVID GIVARSYMBOL

2 ST VP20 MELLAN VÄTTEHÖJDLÄRE OCH

ELCENTRAL


VP20 MELLAN ELCENTRAL OCH PLAN 1

VP20 MELLAN REFERENSGIVARE, 2000 DG OCH PLAN 1

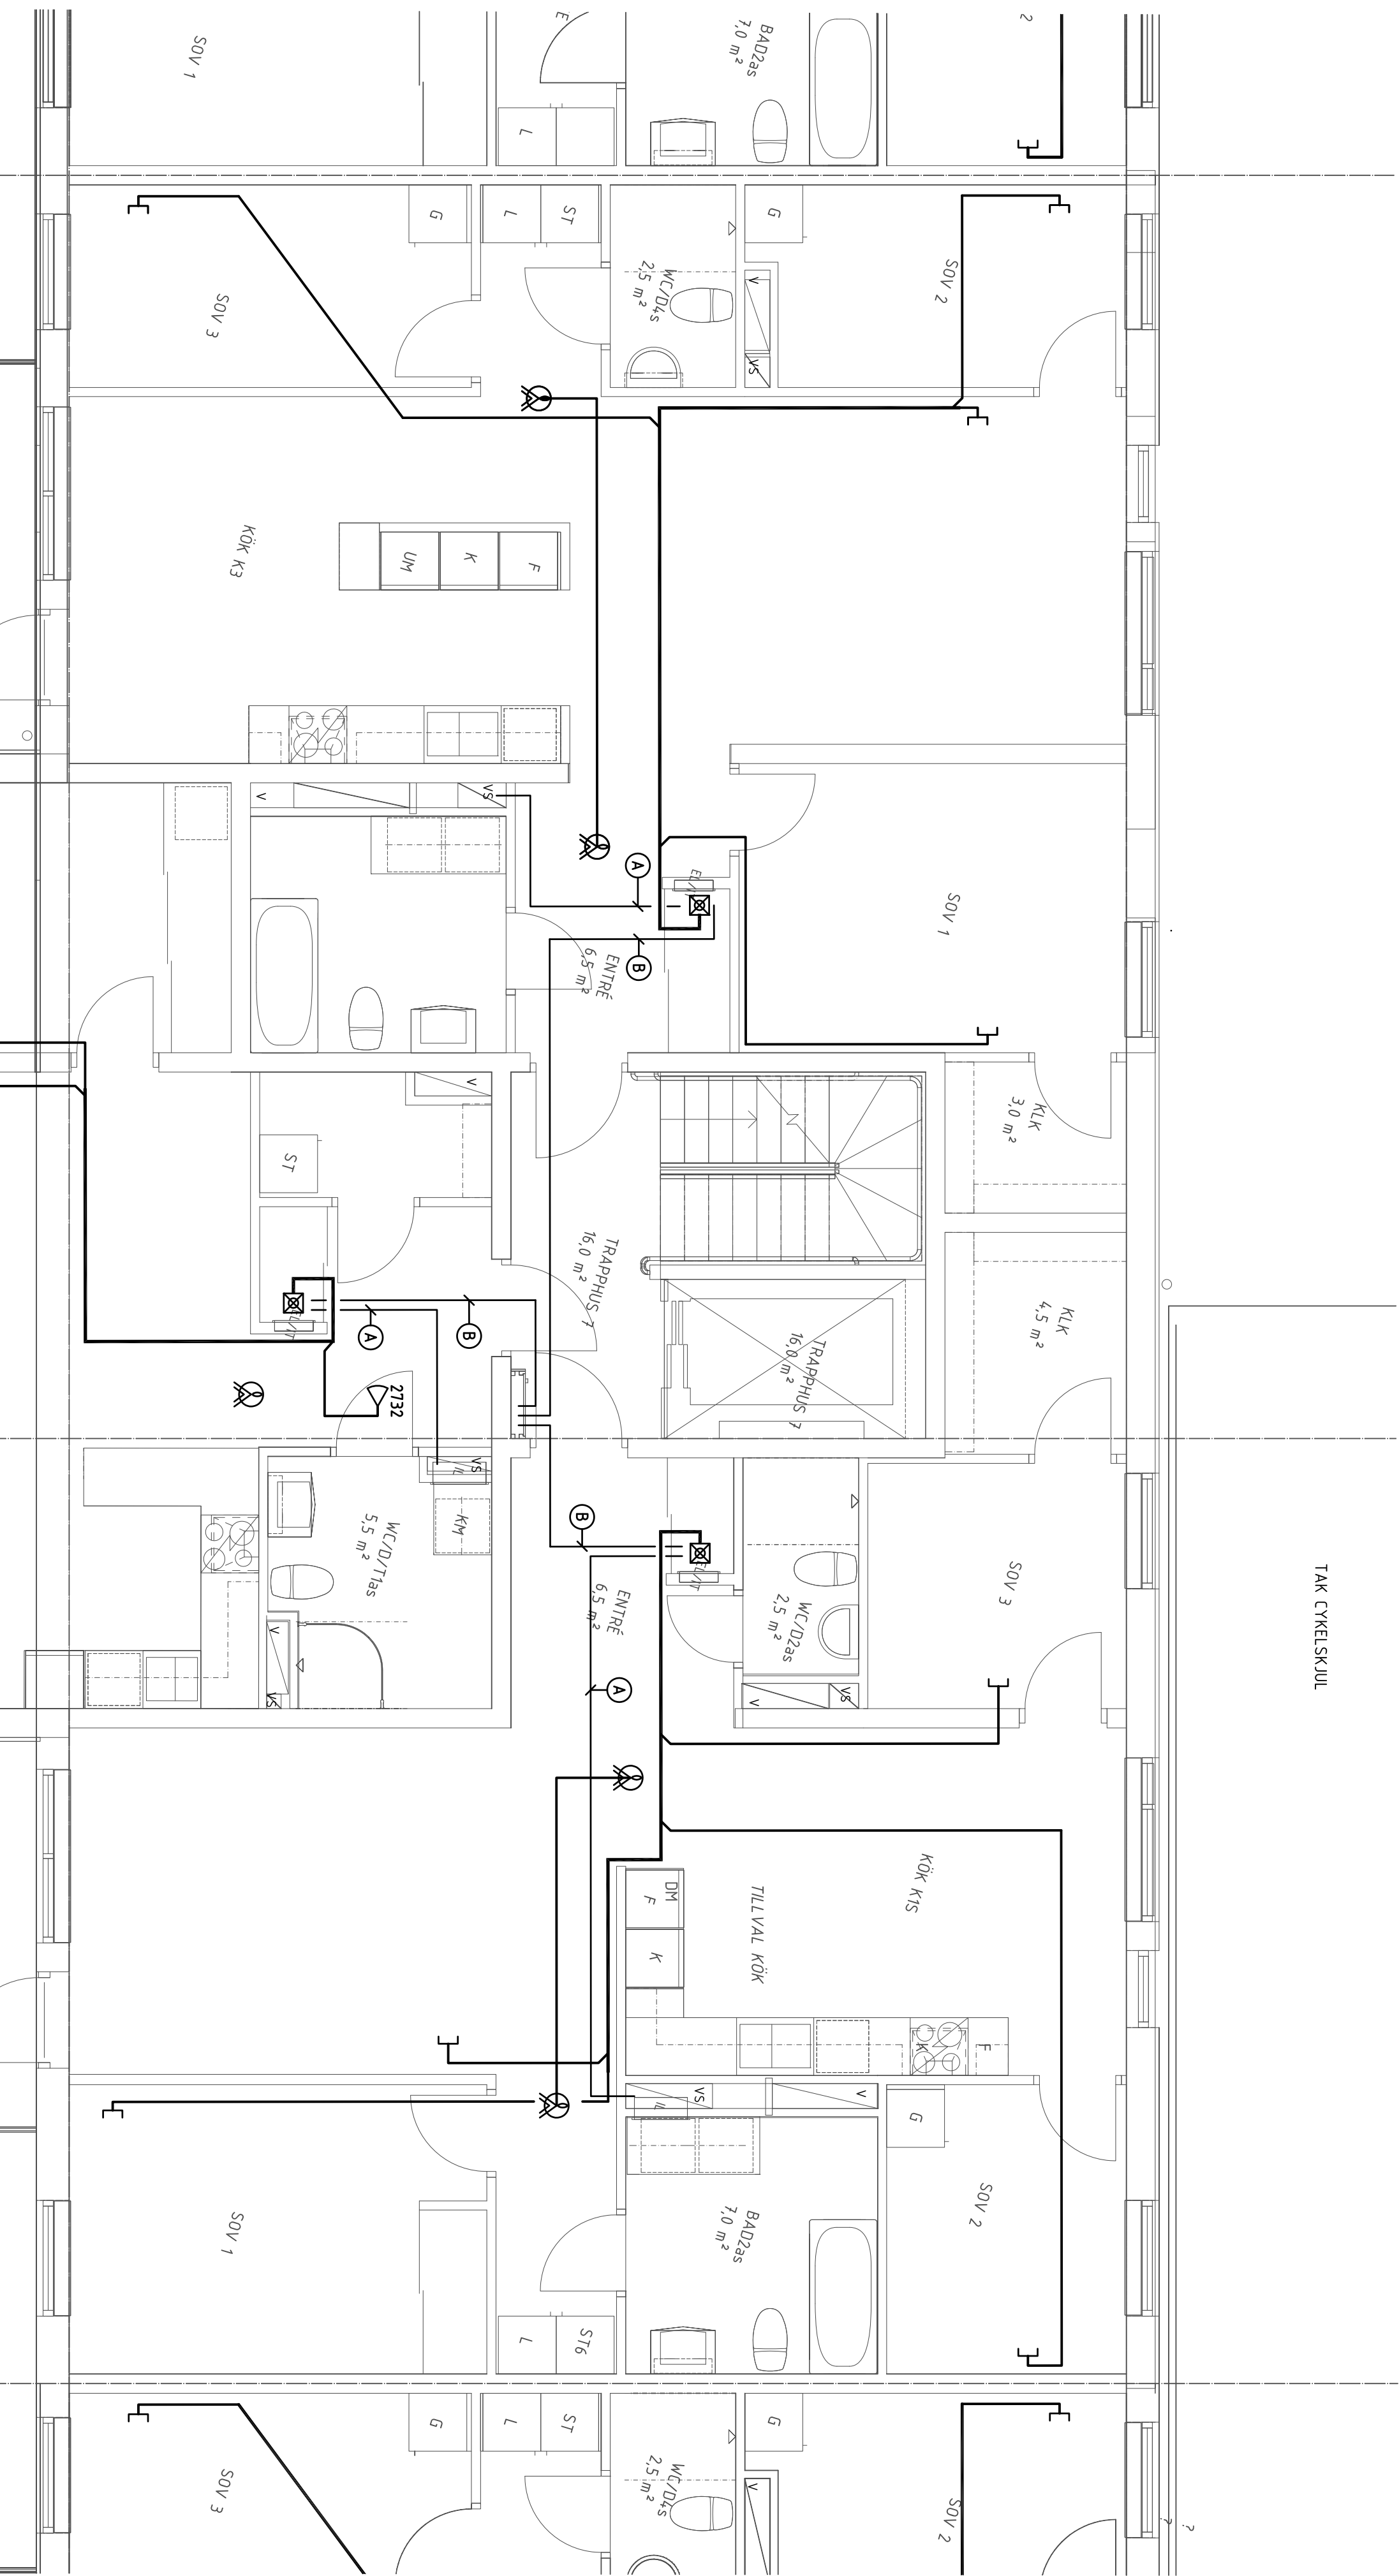

RELATIONSHANDLING

BET	ANT	RELATIONSHANDLING	NN	2016.02.15
		ZONERING AVSEER	SOM	DATUM

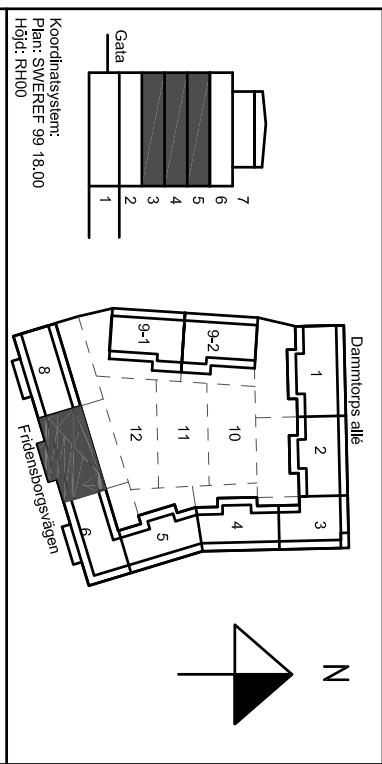

Kv. Liljekonvaljen
JÄRVASTADEN, SOLNA

SKANSKA

A	Skanska Teknik	Tel. 010-4448 00 00
K	Bierking	Tel. 010-271 80 00
E	Resista AB	Tel. 08-594 970 70
V	Emergaväts	Tel. 37167112550
W	Äf infrastruktur AB	Tel. 010 505 00 00
L	Landskapslaget AB	Tel. 08-442 48 20

UPPHÅLLAR	BETÄD AV	UPPHÅLLSÄNSVÄRIG
13020	AH	MIN
DATUM	SKAPAD AV	
2014.03.21	Wais Nordlund	
NYBYGGNAD FLERBOSTADSHUS		
PLAN 3 (1 TR), TRH 7		



SKALA	NUMMER	BET
A1:150	E-64-1-2307	
A3:100		