

FÖRKLARING LOKALER

- BRANDLARM CENTRAL
- SIREN
- RÖDETEXTOR
- KANALISATION FÖR HÄTVÄRDESSAMLING
- 2 ST VP20 MELLAN VATTENFÖRDELARE OCH ELCENTRAL.


FÖRKLÄRNINGAR

- DÄR EJ ANMÄT ANGES GÄLLER FÖLJANDE:
- APPARATER BEROVID VARANDRA ÄR MONTERADE UNDER GEMENSAM TAKKAR.
- SE ARKITEKTENS UPPSTÄLLNINGSPRIVNINGAR ÖVER KÖK OCH BÄDRUM FÖR EXAKTA APPARATPLACERINGAR.
- LEDNINGAR OCH RÖR TILL LÄGENHETER SOM ÄR FÖRLAGDA I VERTIKALA SCHAKT ÄR REDOVISADE PÅ NÄTSCHEMAN.
- LEDNING FÖR PASSAGEANLÄGGNING
- PARTIVINNAU 4x2x0,5
- LEDNING INOM LÄGENHETER
- OSKARAD 4-PÄRS KABEL KAT 6
- LEDNING FÖR FASTFÖRSTÄSNÄT
- PARTIVINNAU 4x2x0,5
- UTTAG 300 OG INOM LÄGENHETER
- UTTAG 1000 OG INOM TEKNISKA UTTRYMMEN

- KORSKOPPLING FÖR HUL TIEDIANT MED MODUL APPARELER INBYGGT I ELCENTRAL.
- MULTIMEDIAUTTAG FÖR ANTENN, TELEFON OCH DATA, DUBBELT SKARMT MODULARUTTAG.
- BRANDVARNARE
- UNDERCENTRAL FÖR PASSAGEANLÄGGNING
- KOMMUNIKATIONSMODUL
- DELINGSBOX PÅ VÄGG OVAN UNDER TAK.
- IR-LASARE FÖR POSTEN
- I/O-BOX I ELNÄT
- BERÖRINGSRI LASARE MED KNAPPATS, UK 900 OM
- BERÖRINGSRI LASARE, UK 900 OM
- SPRIDNINGSPUNKT FÖR DÖRRHJÖ
- ELLÄS INGAR I BE.
- MIKROBRYTARE INGAR I BE.
- KARÖVERFÖRING INGAR I BE.
- 10-PÄRSPUNKT
- KNAPP 120 OG FÖR STYRNING AV RÖKLUCKA I TRÄPPHUSLOPP. LEDNING 4x2x0,5.
- STROMFÖRÖRORAS VIA TRANSFORMATOR.
- LARM ANSLUTS TILL APPARATSKÅP I PLAN 1.
- APPARATDOSA OVAN DÖRRKÄRM FÖR HÄTNING AV RÖKS FÖRÖROR.
- FÖR RÖKNINGAR ÖVER PLAN 3-6 ÄR IGH-NR INFÖRT BEROVIDS GIVARSYMBOL.
- 2 ST VP20 MELLAN VATTENFÖRDELARE OCH ELCENTRAL.
- VP20 MELLAN ELCENTRAL OCH PLAN 1.
- VP20 MELLAN REFERENSGIVARE, 2000 OG OCH PLAN 1.
- FÖRBEREDS MED KANALISATION FÖR:
 - MAGNETKONTAKT I DÖRRKÄRM
 - ELLÄS I DÖRRKÄRM
 - MIKROBRYTARE I DÖRRBÄLAD
 - KODLÄS
- OPTOMÄTNING TILL LÄGENHETER, SE E-64.3-8-100, -200
- KANALISATION VP20 PÅ VIND MELLAN HISSCHAKT

RELATIONSHANDLING

BET	ANT	RELATIONSHANDLING	NR	2016.02.15
		ANMÄRKNING		

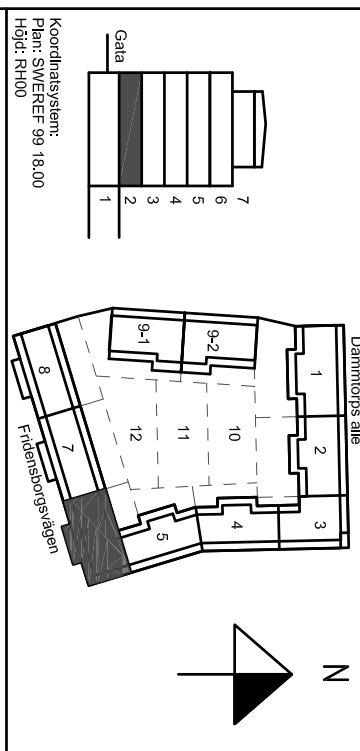

Kv. Liljekonvaljen
JÄRVASTADEN, SOLNA

SKANSKA

A	Skanska Teknik	Tel. 070-4448 00 00
K	Bierking	Tel. 070-271 80 00
E	Resista AB	Tel. 08-594 970 70
V	Emergoavis	Tel. 37167112530
W	Äf infrastruktur AB	Tel. 070 505 00 00
L	Landskapslaget AB	Tel. 08-442 48 20

UPPMÄTARE	BETAL AV	UPPMÄTARFÄRMÅG
13020	AH	MIN
DATUM	GÖRDAV AV	
2014.03.21	Mats Nordlund	
NYBYGGNAD FÖR ERBOSTADSHUS		
PLAN 2 (ENTRÉ), TRH 6		

SKANSKA

A1:150

A3:100

NUMMER

E-64-1-2206

TELESYSTEM

BT