

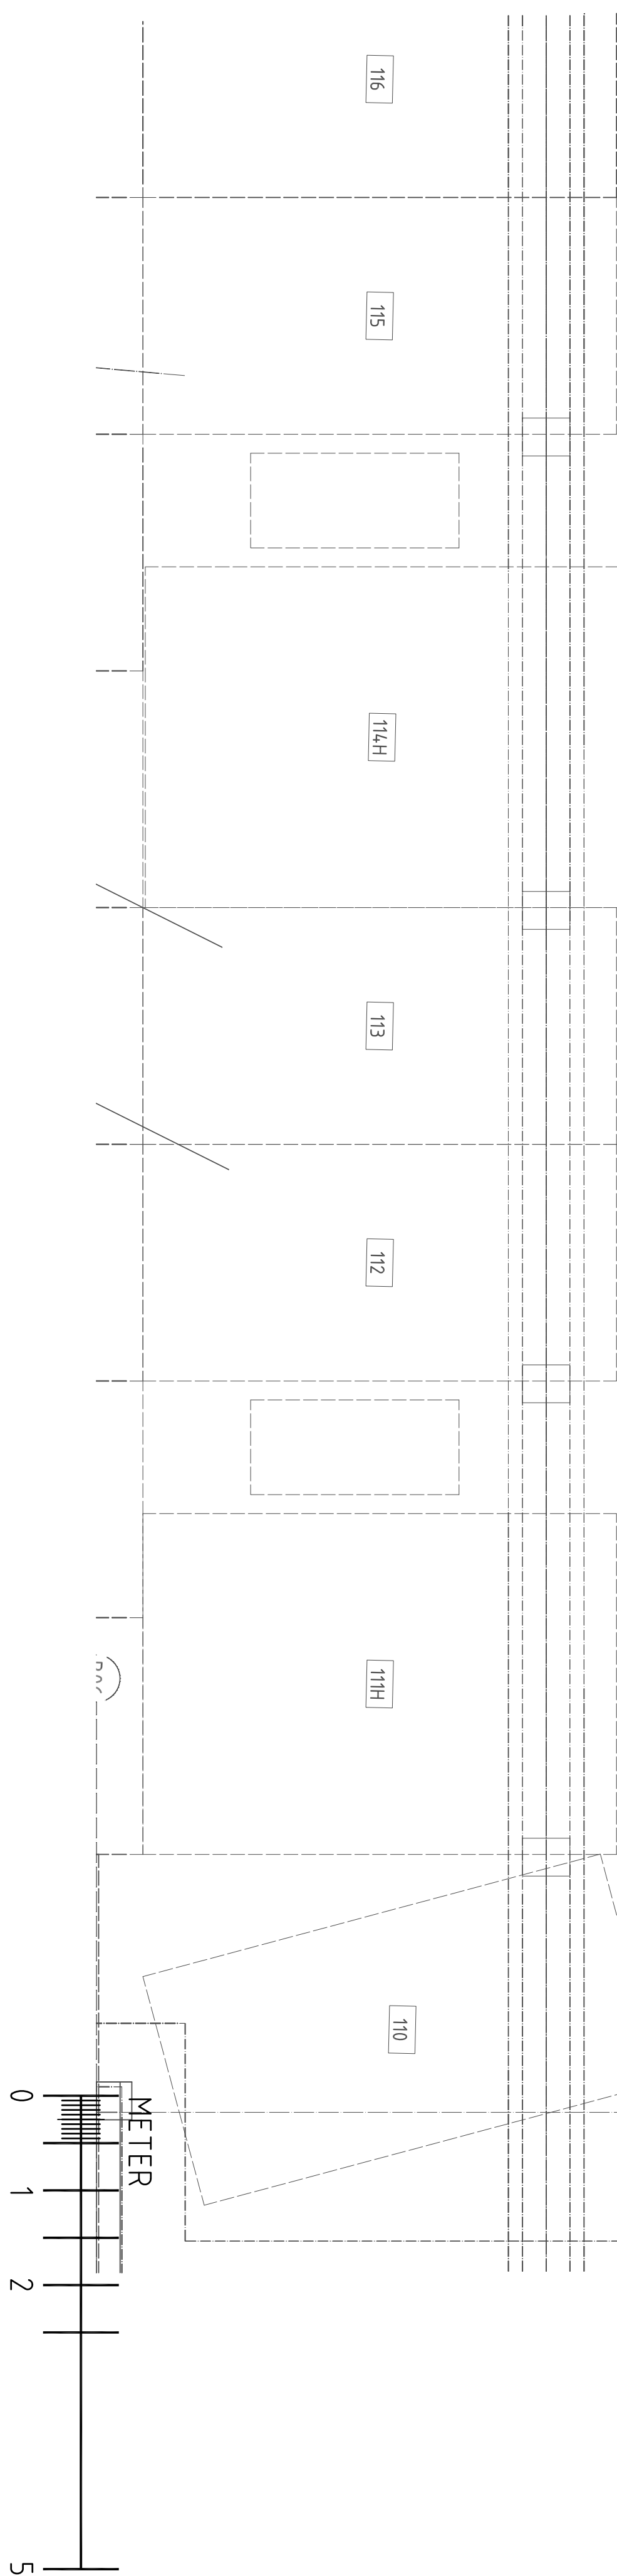


RÖR FÖRLÄGG I PLATTA
URSPARINGAR I GOLV UTFÖRS AV BE.

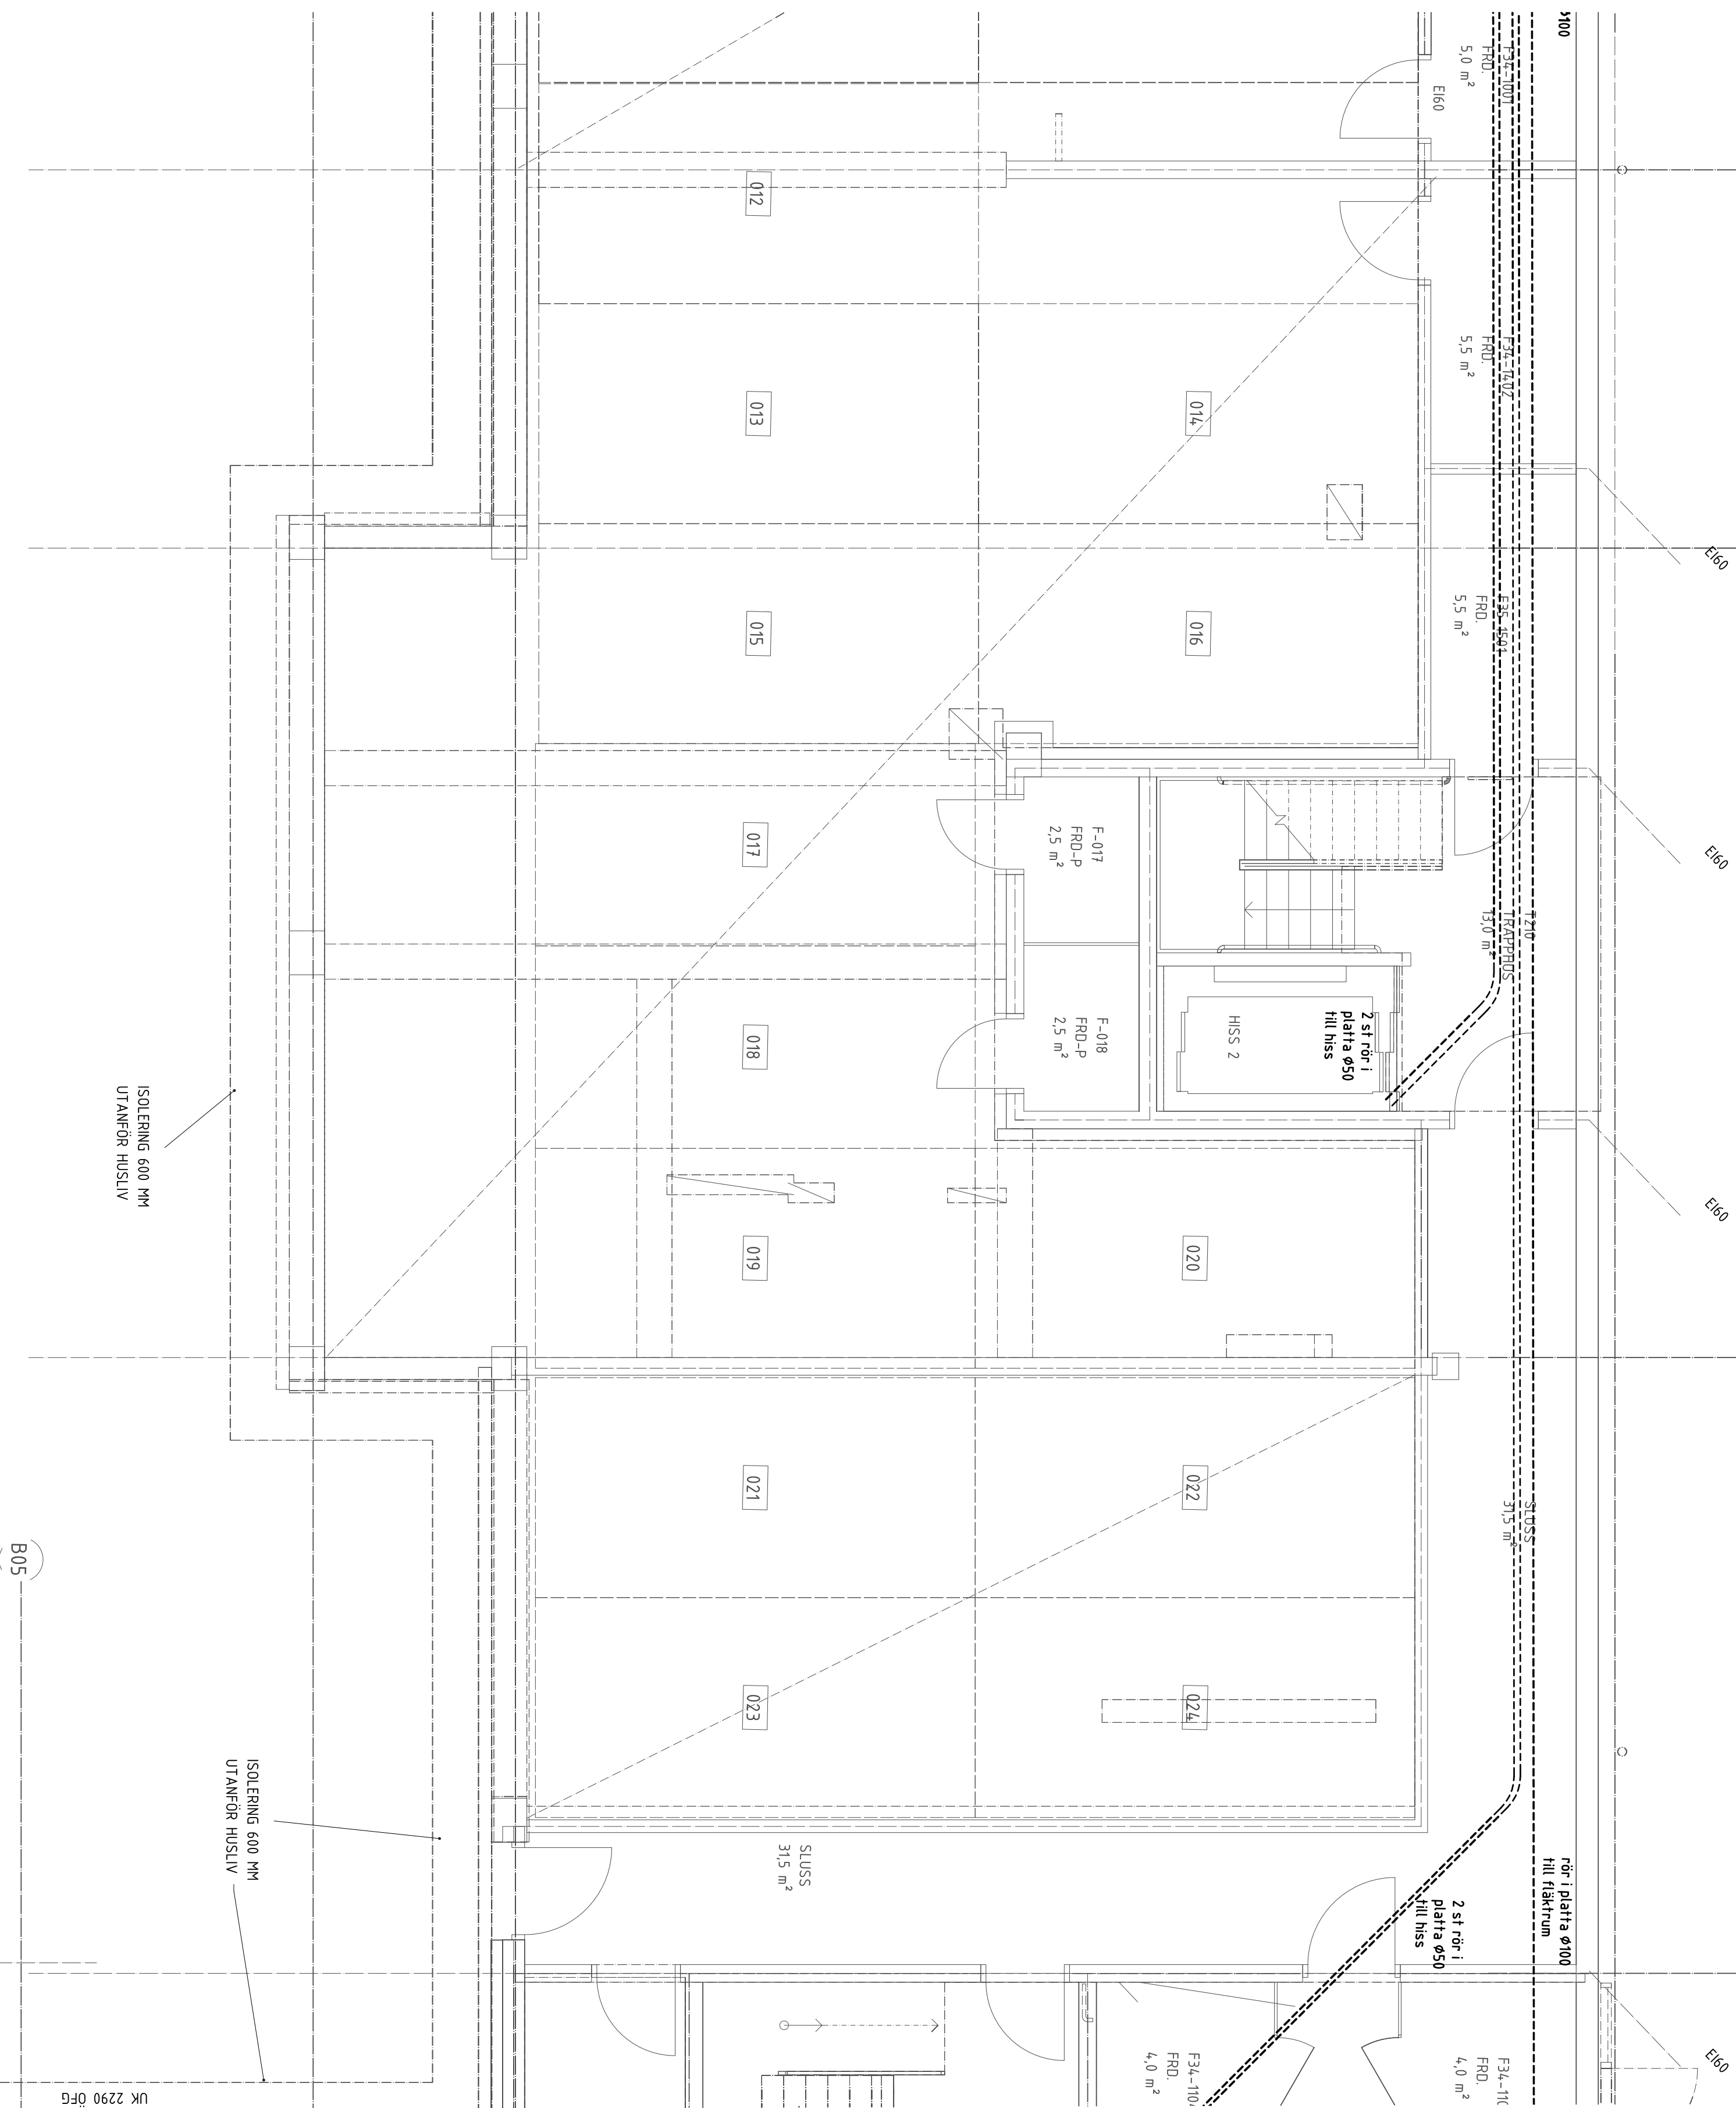

	RELATIONSHANDLING	MN	2016.02.15
BET	ANDRINGEN AVSER	SIGN	DATUM

RELATIONSHANDLING

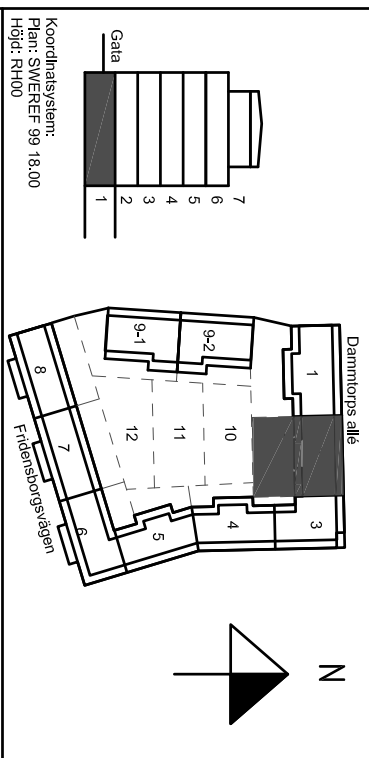

Kv. Liljekonvaljer
JÄRVASTADEN, SOLNA

SKANSKA

A	Samstia Teknik	Tel. 070-448 00 00
K	Bierking	Tel. 070-211 80 00
E	Resista AB	Tel. 08-596 970 70
V	Energoväts	Tel. -3767112350
W	Äf Infrastruktur AB	Tel. 070 505 00 00
L	Landskapslaget AB	Tel. 08-442 48 20

NYBYGGNAD FLERBOSTADSHUS
HUS 1, PLAN 11 GOLV (KV), TRH 2

Kanalisationssystem

Lok
Ljus & Kraft