

FÖRKLARINGAR

DÄR EJ ANMÄT ANGES GÄLLER FÖLJANDE:

APPARATER BREDVID VARANDRA ÄR MONTERADE UNDER GEMENSAM TÄCKRAM.

SE ARKITEKTENS UPPSTÄLLNINGSRITNINGAR ÖVER KÖK OCH BADRUM FÖR EXAKTA APPARATPLACERINGAR.

LEDNINGAR OCH RÖR TILL LÄGENHETER SOM ÄR FÖRLAGDA I VERTIKLA SCHAKT ÄR REDOVISADE PÅ NÄTSCHEMAN.

LEDNING FÖR PASSAGEANLÄGGNING

PARTYINMÅD 4x2x0,5

LEDNING INOM LÄGENHETER

OSKÄRMADE 4-PÄRS KABEL KAT 6

LEDNING FÖR FASTIGHETSNET

PARTYINMÅD 4x2x0,5

UTTAG 300 DG (INOM LÄGENHETER)

UTTAG 1000 DG (INOM TEKNISKA UTRYMMEN)

KORRIGERING FÖR MÅLTINGEN MED MODULÄR ANSLUTNING I ELCENTRAL.

MULTIMEDIAUTTAG FÖR ANTENN, TELEFON OCH DATA, DUBBELT SKARMAT MODULUTTAG

BRANDVÄRNARE

UNDERCENTRAL FÖR PASSAGEANLÄGGNING

KOMMUNIKATIONSMODUL

DELNINGSBOKS PÅ VÄGG ÖVAN UNDER TAK

IR-LÄSARE FÖR POSTEN

1/0-BOX I ELINSCHE

BERÖRINGSFRI LÄSARE MED KNAPPSPÄTS, UK 900 OHM

BERÖRINGSFRI LÄSARE, UK 900 OHM

SPRIDNINGSPUNKT FÖR DÖRRMÖJLIGHET

ELLÄS INGÅR I BE.

MIKROBRYTTARE INGÅR I BE.

KÄRNVÄRNING INGÅR I BE.

10-PÄRSPUNKT

KNAPP 1200 DG FÖR STYRNING AV RÖKLÖSLIGA I TRÅDLOST RÖR. LEDNING 4x2x0,5

STRÖMBRÖCKSPLÅT VIA TRANSFORMATOR

LÄMNING ANSLUTS TILL APPARATSKÅP I PLAN 1.

APPARATSKÅP ÖVAN DÖRRKÄM FÖR VÄNING

AV RUMSTEMPERATUR

FÖR RITNINGAR ÖVER PLAN 3-6 ÄR LIGGARE

INFÖRT BREDVID GIVARSYMBOL


2 ST VP20 MELLAN VÄTTEBRÖCKELARE OCH ELCENTRAL

VP20 MELLAN ELCENTRAL OCH PLAN 1

VP20 MELLAN REFERENSGIVARE, 2000 DG OCH PLAN 1

BEF	ANT	RELATIONSHANDLING	NN	2016.02.15
		ÄNDRINGEN	ÄNDRINGEN	ÄNDRINGEN

RELATIONSHANDLING

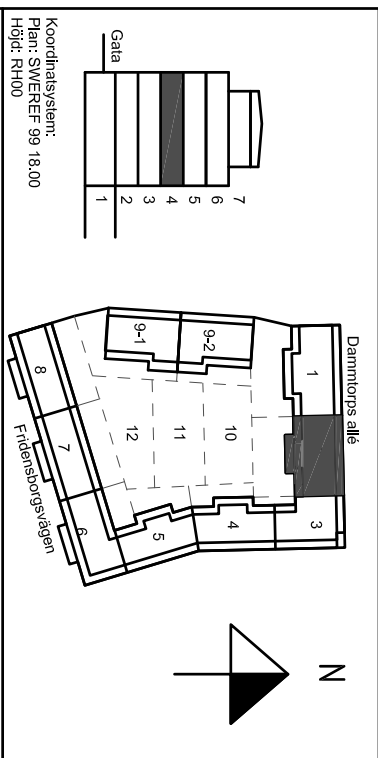

Kv. Liljekonvaljen  
JÄRVASTADEN, SOLNA

SKANSKA

A	Skanska Teknik	Tel. 070-444 00 00
K	Bierking	Tel. 070-271 80 00
E	Resista AB	Tel. 08-594 970 70
V	Emergoavis	Tel. 3716711250
W	Älfröstrukt AB	Tel. 070 505 00 00
L	Landskapslaget AB	Tel. 08-442 48 20

UPPHÅLL	BEFÄL AV	UPPHÅLLSNUMMER
13020	ÄH	MN

DATUM	2014.07.11	Wais Nordlund
NYBYGGNAD	FLERBOSTADSHUS	PLAN 4 (2 TR), TRH 2

**Lok**  
Ljus & Kraft

SKAPA  
A1:150  
A3:100

NUMMER  
E-64-1-1402

BEF

