

## FÖRKLARINGAR

ALLA MÄTT ANGES I MILLIMETER

---	BRANDCELLSGRÄNS EI60
---	BRANDCELLSGRÄNS EI30
---	BRANDCELLSGRÄNS EI15
---	TILLVAL
xxx	PARKERINGSPLOTS NR xxx
BV	BRANDGASVENTILATION
GB	GOLVBRUNN ENL. VS
KL/A	KODLÅSARE/ARMBÅGSKONTAKT ENL. EL
IL	CENTRUM 800 MM ÖVER MARK/GOLV
MCxx	INSPEKTIONSLUCKA
PG	MOTORCYKELPLATS NR xx
RL	PUMPGRÖP ENL. V OCH K
SR	RÖKLÖCKA
TL	STUPRÖR
U01 osv	TAKLUCKA
V	UNDERTAK, SE FÖRESKRIFTER
VL	SCHAKT FÖR VENTILATION
VS	VINDSLUCKA
UL	SCHAKT FÖR RÖRINSTALLATIONER
	UPPSÄTTNINGSLUCKA

## FÖRESKRIFTER

FÖR HÅLTAGNING, SE ÄVEN K, VVS- OCH ELHANDLINGAR.  
REGLAR I VÄGG ANPASSAS TILL INSTALLATIONS-GENOMFÖRNINGAR.  
FÖRSTÄRKNINGAR GÖRS I VÄGGAR FÖR MONTAGE AV  
INREDNINGSENHETER OCH VÄGGHÄNGD UTRUSTNING.

SCHAKT IGEGNUTES I BJÄLKLAG I SAMMA KLASS SOM  
BJÄLKLAGET.

### UNDERTAK:

- U1 600x600x18. DIKTMONTAGE. KANT B. LIMMAS. VITA,  
KLASS C (TRAPPHUS)
- U2 150 MM MINULL ENL. K (GARAGE)
- U3 100 MM MINULL - RANDISOLERING (GARAGE)
- U4 FAST GIPSUNDERTAK, EI60, 2x12,5 GIPS PÅ REGLAR


UNDERTAK I TRAPPHUS PLAN 2 OCH UPPÅT - SE  
TRAPPHUSRITNINGAR A-43.4-021 OSV.  
UNDERTAK I LOKALER - SE A-43.1-2601 OSV.

## HÄNVISNINGAR

DETALJER - SE A-42.6-001 osv, A-43.6-001 osv  
FÖNSTER OCH FÖNSTERDÖRRAR - SE A-42.4-001 M.F.L.  
ENTRÉPARTIER - SE A-42.4-011  
DÖRRAR - SE A-43.4-001 OSV.  
VÄGGTYPER - SE A-43.5-001  
KONTRASTMARKERINGAR I TRAPPHUS - SE A-43.4-021 osv.

BET	ÄNDRINGEN AVSER	DATUM	SIGN
RELATIONSHANDLING			
Kv. Liljekonvaljen JÄRVASTADEN, SOLNA			
<b>SKANSKA</b>			
X A	Skanska Teknik	tel. 010-44 80 000	
K	Björking	tel. 010-211 80 00	
E	Resista AB	tel. 08-594 97070	
L	Landskapslaget AB	tel. 08-442 48 20	
V	Energovalet	tel. +3761 7112350	
w	ÅF Infrastruktur	tel. 010-505 00 00	
UPPDRAG NR	141302	RITAD/KONSTR. AV	UCB/HA
DATUM	2016-02-15	ANSVARIG	Ulla-Carin Bejtoft
NYBYGGNATION FLERBOSTADSHUS TRAPPHUS 4. PLAN 2 (ENTRÉ) Mått och littera			
SKALA	1:50	NUMMER	A-40.1-1204
AS	1:100	BET	

SKALA 1:50

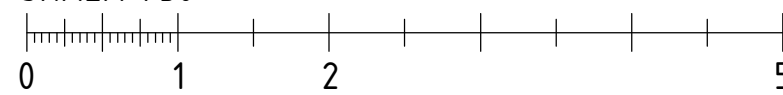

METER