

FÖRKLARINGAR

ALLA MÅTT ANGES I MILLIMETER

- BRANDCELLSGRÄNS EI60
- BRANDCELLSGRÄNS EI30
- BRANDCELLSGRÄNS EI15
- TILLVAL

- PARKERINGSPLATS NR xxx
- BRANDGASVENTILATION
- GOLVBUNN ENL. VS
- KODLÅSARE/ARMBÅGSKONTAKT ENL. EL
- CENTRUM 800 MM ÖVER MARK/GOLV
- INSPEKTIONSLUCKA
- MOTORCYKELPLATS NR xx
- PUMPGROP ENL. V OCH K
- RÖKLUCKA
- STUPRÖR
- TAKLUCKA
- UNDERTAK, SE FÖRESKRIFTER
- SCHAKT FÖR VENTILATION
- VINDSLUCKA
- SCHAKT FÖR RÖRINSTALLATIONER
- UPPSTIGNINGSLUCKA

FÖRESKRIFTER

FÖR HÅLTAGNING, SE ÄVEN K, VVS- OCH ELHANDLINGAR.
REGLAR I VÄGG ANPASSAS TILL INSTALLATIONS-GENOMFÖRNINGAR.
FÖRSTÄRKNINGAR GÖRS I VÄGGAR FÖR MONTAGE AV
INREDNINGSENHETER OCH VÄGGHÄNGD UTRUSTNING.

SCHAKT IGENGJUTES I BJÄLKLAG I SAMMA KLASS SOM
BJÄLKLAGET.

UNDERTAK:

- U1 600x600x18. DIKT MONTAGE. KANT B. LIMMAS. VITA, KLASS C (TRAPPHUS)
- U2 150 MM MINULL ENL. K (GARAGE)
- U3 100 MM MINULL - RANDISOLERING (GARAGE)
- U4 FAST GIPSUNDERTAK, EI60, 2x12,5 GIPS PÅ REGLAR


UNDERTAK I TRAPPHUS PLAN 2 OCH UPPÅT - SE
TRAPPHUSRITNINGAR A-434-021 OSV.
UNDERTAK I LOKALER - SE A-431-2601 OSV.

HÄNVISNINGAR

DETALJER - SE A-426-001 OSV, A-436-001 OSV
FÖNSTER OCH FÖNSTERDÖRRAR - SE A-424-001 MFL.
ENTRÉPARTIER - SE A-424-011
DÖRRAR - SE A-434-001 OSV.
VÄGGTYPER - SE A-435-001
KONTRASTMARKERINGAR I TRAPPHUS - SE A-434-021 OSV.

BET	ÄNDRINGEN AVSER	DATUM	SIGN
RELATIONSHANDLING			
Kv. Liljekonvaljen JÄRVASTADEN, SOLNA			
SKANSKA			
<input checked="" type="checkbox"/>	A Skanska Teknik	tel. 010-44 80 000	
<input checked="" type="checkbox"/>	K Bjerking	tel. 010-211 80 00	
<input checked="" type="checkbox"/>	E Resista AB	tel. 08-594 97070	
<input checked="" type="checkbox"/>	L Landskapslaget AB	tel. 08-442 48 20	
<input checked="" type="checkbox"/>	V Energoavats	tel. +3761 7112350	
<input checked="" type="checkbox"/>	w ÅF Infrastruktur	tel. 010-505 00 00	
UPPDRAG NR 141302	RETNAD/KONSTR. AV UCB/HA	HANDLÄGGARE U-C Bejtoft	
DATUM 2016-02-15	ANSVARIG Ulla-Carin Bejtoft		
NYBYGGNATION FLERBOSTADSHUS TRAPPHUS 6, PLAN 7 (5 TR) Mått och littera			
SKALA A1 1:50 A2 1:100	NUMMER A-40.1-2706	BET	

SKALA 1:50

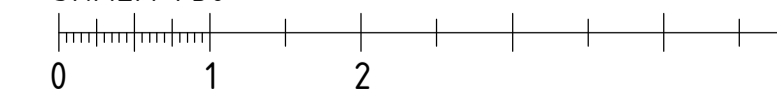

METER