

FÖRKLARINGAR

DÄR EJ ANMÄTT ANGES GÄLLER FÖLJANDE:

APPARATER BREDVID VARANDRA ÄR MONTERADE UNDER GEMENSAM TÄCKRAM.

SE ARKITEKTENS UPPTÄLLNINGSRITNINGAR ÖVER KÖK OCH BADRUM FÖR EXAKTA APPARATPLACERINGAR.

LEDNINGAR OCH RÖR TILL LÄGENHETER SOM ÄR FÖRLAGDA I VERTIKLA SCHAKT ÄR REDOVISADE PÅ NÄTSCHEMAN.

LEDNING FÖR PASSAGEANLÄGGNING  
PARTYINMÅD 4x2x0,5  
LEDNING INOM LÄGENHETER  
OSKARBYAD 4-PÄRS KABEL KAT 6  
LEDNING FÖR FASTIGHETSNET  
PARTYINMÅD 4x2x0,5

UTTAG 300 OG INOM LÄGENHETER  
UTTAG 1000 OG INOM TEKNISKA UTTRYMMEN

☒ KORSGRÖPNING FÖR TILLTÄMDANÄTT MED MODULAPPARATER INBYGGT I EL-CENTRAL.

└─ MULTIMEDIAUTTAG FÖR ANTENN, TELEFON OCH DATA, DUBBELT SKARVAT MODULUTTAG

⊗ BRANDVARNARE

┌─ UNDERCENTRAL FÖR PASSAGEANLÄGGNING

┌─ KOMMUNIKATIONSMODUL

┌─ DELNINGSSBOX PÅ VÄGG ÖVAN UNDER TAK

┌─ IR-LÄSARE FÖR POSTEN

┌─ 1/0-BOX I ELSCH.

┌─ BERÖRINGSRI LÄSARE MED KNAPPSAT.S. UK 900 OH

┌─ SPRIDNINGSPUNKT FÖR DÖRRMÖJÖ

┌─ ELLÄS INGÅR I BE.

☛ MIKROBRYTARE INGÅR I BE.


☉ FÖR RITNINGAR ÖVER PLAN 3-6 ÄR LÖH-NR

☉ INFÖRT BREDVIS GIVARSYMBOL


RELATIONSHANDLING

BET	ANT	RELATIONSHANDLING	NN	2016.02.15
		ZONERING ARBET		

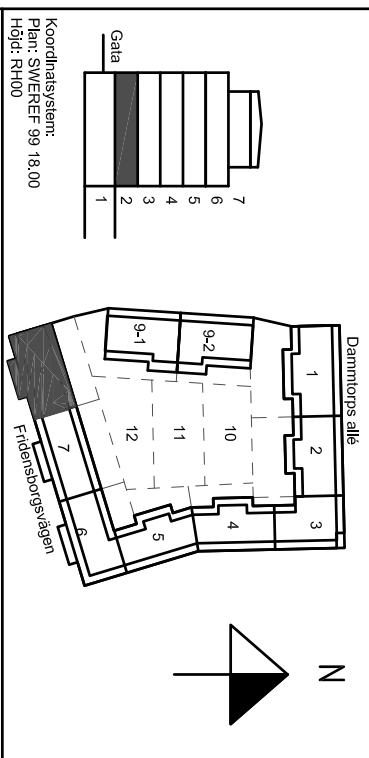

SKANSKA

A	Skanska Teknik	Tel. 070-448 00 00
K	Bierking	Tel. 070-271 80 00
E	Resista AB	Tel. 08-594 970 70
V	Emergoavis	Tel. 37167112550
W	Äf infrastruktur AB	Tel. 070 505 00 00
L	Landskapslaget AB	Tel. 08-442 48 20

UPPHÅLLAR	BETÄD AV	UPPHÅLLSANSVARIG
13020	AH	MN
2014.03.21	Wais Nordlund	
NYBYGGNAD FÖR EMBROSTADSHUS		
PLAN 2 (ENTRÉ), TRH 8		

**Lok**  
Ljus & Kraft

SKALA  
A1:150  
A3:100

NUMMER  
E-64-1-2208

BET