

FÖRKLARINGAR

DÄR EJ ANMÄT ANGES GÄLLER FÖLJANDE:

APPARATER BREDVID VARANDRA ÄR MONTERADE UNDER GEMENSAM TÄCKRAM.

SE ARKITEKTENS UPPSTÄLLNINGSRITNINGAR ÖVER KÖK OCH BADRUM FÖR EXAKTA APPARATPLACERINGAR.

LEDNINGAR OCH RÖR TILL LÄGENHETER SOM ÄR FÖRLAGDA I VERTIKLA SCHAKT ÄR REDOVISADE PÅ NÄTSCHEMAN.

LEDNING FÖR PASSAGEANLÄGGNING

LEDNING INOM LÄGENHETER

LEDNING FÖR FASTIGHETSNET

UTTAG 300 OG (INOM LÄGENHETER)

UTTAG 1000 OG (INOM TEKNISKA UTRYMMEN)

KORSGRÄNSNING FÖR MULTIMEDIA

MULTIMEDIAUTTAG FÖR ANTENN, TELEFON OCH DATA

BRAND/ARNARE

UNDERCENTRAL FÖR PASSAGEANLÄGGNING

KOMMUNIKATIONSMODUL

DELNINGSBOKS PÅ VÄGG ÖVAN UNDER TAK

IR-LÄSARE FÖR POSTEN

BERÖRINGSRI LÄSARE MED KNAPPSPÄTS

BERÖRINGSRI LÄSARE

SPRIDNINGSPUNKT FÖR DÖRRHJÖ

ELLÄS INGÅR I BE

MIKROBRYTTARE INGÅR I BE

KÄRNVÄRDERING INGÅR I BE

10-PÄRSPUNKT

KNAPP 1200 OG FÖR STYRNING AV RÖKLÖSLIGA

TRAPPHUSSTÖPP

STRÖMFÖRSEJNING VIA TRANSFORMATOR

LÄRNT ANSLUTS TILL APPARATSKÅP

APPARATSDÖRA ÖVAN DÖRRKÄRM FÖR VÄRMING

AV RUMSTEMPERATUR

FÖR RITNINGAR ÖVER PLAN 3-6 ÄR LIG-ÄR

INFÖRT BREDVIS GIVARSYMBOL

2 ST VP20 MELLAN VÄTTEFÖRDELARE OCH


ELCENTRAL

VP20 MELLAN ELCENTRAL OCH PLAN 1

VP20 MELLAN REFERENSGIVARE, 2000 OG OCH PLAN 1

BEF	ANT	RELATIONSHANDLING	NN	2016.02.15
		ÄNDRINGEN	ÄNDR	DATA

RELATIONSHANDLING

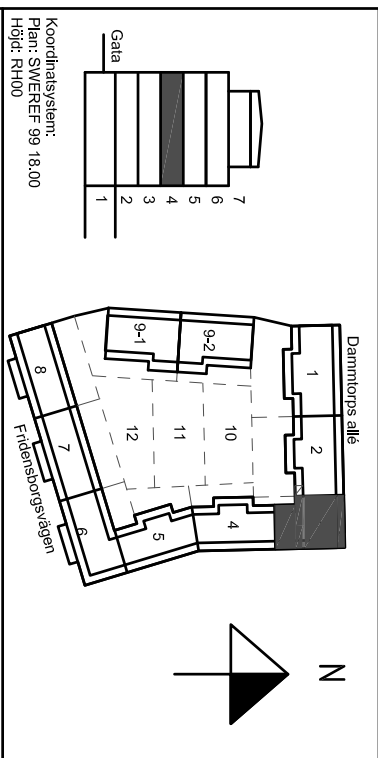

Kv. Liljekonvaljen  
JÄRVÄSTADEN, SOLNA

SKANSKA

A	Skanska Teknik	Tel. 070-444 00 00
K	Bierking	Tel. 070-271 80 00
E	Resista AB	Tel. 08-594 970 70
V	Emergoavis	Tel. 37167112350
W	Älfröstrukt AB	Tel. 070 505 00 00
L	Landskapslaget AB	Tel. 08-442 48 20

UPPHÅLL	BEFÄL AV	UPPHÅLLSNUMMER
13020	AH	MIN
2014.07.11	Wais Nordlund	
NYBYGGNAD FLERBOSTADSHUS		
PLAN 4 (2 TR), TRH 3		

**Lok**  
Ljus & Kraft

SKALA  
A1:150  
A3:100

NUMMER  
E-64-1-1403

BEF

