

FÖRKLARINGAR


DÄR EJ ANMÄT ANGES GÄLLER FÖLJANDE:

- ELCENTRAL INKL. BREDBANDSUTRUSTNING
- STRÖMSKÄLLARE OCH 1-VÄGS UTTAG
- MONTERADE UNDER GEMENSAM TAKRÄM
- 2-VÄGS UTTAG INOMHUS, 300 ÖG.
- 1-VÄGS UTTAG BALKONG/UTERLÄT, 650 ÖG
- 3 ST UTTAG I HÖRNBOKS PÅ VÄGG MOT ÖVERSKÅP
- 3 ST UTTAG FÖR SPIS/HÄLL/UGN LEDNING SG2,5
- 1-VÄGS UTTAG FÖR DISKMASKIN, 500 ÖG.
- 1-VÄGS UTTAG FÖR DISKMASKIN, 500 ÖG.
- 1-VÄGS UTTAG FÖR Frys, 2200 ÖG.
- 1-VÄGS UTTAG FÖR UGN, 1700 ÖG. LEDNING SG2,5
- 2 ST 1-VÄGS UTTAG FÖR TVÄTTMASKIN/
- UTERLÄT MONTERADE YTTRE KÄLT UNDER
- 1-VÄGS UTTAG FÖR TVÄTTMASKIN, 800 ÖG.
- SEPARAT ANSÄKRANDE
- ELGOLVÄRME, 1900 ÖG. OCH
- KANALISATION FÖR RUMSTERMOSTAT TILL
- TEMPERATURGIVARE I GOLV I INSTALLERAS.
- ANSLUTNING AV BADRUMSKÅP I BADRUM
- KANALISATION FÖR HANDDUKSTORK
- SPÄNNINGSUTJÄMNING AV
- VENTILATIONSKANAL, ANSLUTS MED SVEP
- LEDNING IG2,5
- AUTOMATISK ÖVERÖPPNARE
- AK
- ARBÄDSKONTAKT

- LEDNING
- 3G1,5
- EO/FD INFÄLLT I RÖR
- EOG-AL/FOG-AL PÅ STEGE/RÄNNA
- EOG/FD FRITT PÅ VÄGG/I TAK
- SG2,5 TILL ARMAUTURER I GARAGE, TRAPPHUS
- OCH KORRIDORER.
- ARMAUTURER
- T DKT TAK
- I INFÄLLD
- P PENGLAD
- V VÄGG
- U UNDER ÖVERSKÅP
- L20 1800 ÖG
- L22 1800 ÖG
- L24 MATNING AV BELYSNING BAKOM HUSKÄNNER.
- INSTALLATION FÖR ELGOLVÄRME UTFÖRD
- INSTALLATION FÖR HANDDUKSTORK UTFÖRD

BET	ANT	RELATIONSHANDLING	NH	2016.02.15
		ÄNDRINGEN ANGERS	SKR	DATUM

RELATIONSHANDLING

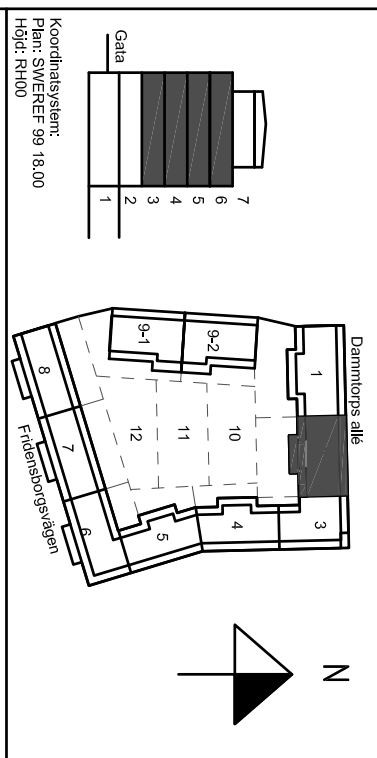

Kv. Liljekonvaljen
JÄRVASTADEN, SOLNA

SKANSKA

A	Skanska Teknik	Tel. 070-4448 00 00
K	Bierking	Tel. 070-271 80 00
E	Resista AB	Tel. 08-594 970 70
V	Emegoravits	Tel. 37167112550
W	Äl infrastruktur AB	Tel. 070 505 00 00
L	Landskapslaget AB	Tel. 08-442 48 20

UPPDRAGS DATUM	2014.03.21	SKANSKA A1:150
UPPDRAGS AV	Wais Nordlund	NUMMER
NYBYGGNAD FLERBOSTADSHUS	PLAN 3 (1 TR), TRH 2	E-63-1-1302

Kraft och belysningsystem

