

FÖRKLARINGAR

DÄR EJ ANMÄT ANGES GÄLLER FÖLJANDE:

APPARATER BREVID VARANDRA ÄR MONTERADE UNDER GEMENSAM TÄCKRÄM.

SE ARKITEKTENS UPPTÄLLNINGSRITNINGAR ÖVER KÖK OCH BADRUM FÖR EXAKTA APPARATPLACERINGAR.

LEDNINGAR OCH RÖR TILL LÄGENHETER SOM ÄR FÖRLAGDA I VERTIKLA SCHAKT ÄR REDOVISADE PÅ NÄTSCHEMAN.

LEDNING FÖR PASSAGEANLÄGGNING PARTYNMÅD 4x2x0,5

LEDNING INOM LÄGENHETER OSKÄRMADE 4-PÅRS KABEL KAT 6

LEDNING FÖR FASTIGHETSNET PARTYNMÅD 4x2x0,5

UTTAG 300 OG (INOM LÄGENHETER) UTTAG 1000 OG (INOM TEKNISKA UTRYMMEN)

☒ KORSKOPPLING FÖR MULTIMEDIAET MED MODULARAPPARATER INBUDGT I ELCENTRAL.

☐ MULTIMEDIAUTTAG FÖR ANTENN, TELEFON OCH DATA, DUBBELT SKARMADE MODULARUTTAG

☒ BRANDVARNARE

☐ UNDERCENTRAL FÖR PASSAGEANLÄGGNING

☐ KOMMUNIKATIONSMODUL

☐ DELNINGSSBOX PÅ VÄGG ÖVAN UNDER TAK, IR-LÄSARE FÖR POSTEN

☐ 1/0-BOX I ELNÄSCH

☐ BERÖRINGSFRI LÄSARE MED KNAPPSATTS, UK 900 OHM

☐ BERÖRINGSFRI LÄSARE, UK 900 OHM

☐ SPRIDNINGSPUNTT FÖR DÖRRMILJÖ ELLÄS INGÅR I BE.

☒ MIKROBRYTTARE INGÅR I BE.

☐ KARÖVBRYTTARE INGÅR I BE.

☐ 10-PASSPUNTT

☐ KÄLLP 200 OG FÖR STYRNING AV RÖKLÖCKA I TRAPPHUS ÖVER LEDNING 4x2x0,5

☐ STRÖMFÖRSEDDA VIA TRANSFORMATOR, LÄRN ANSLUTS TILL APPARATSKÅP I PLAN 1.

☐ APPARATSKÅP ÖVAN DÖRRKÄRM FÖR HÄTNING FÖR RITNINGAR ÖVER PLAN 3-6 ÄR IGH-NR INFÖRT BREVIDS GIVARSYMBOL.

☐ 2 ST VP20 MELLAN VÄTTEFÖRDELARE OCH ELCENTRAL.

☐ VP20 MELLAN ELCENTRAL OCH PLAN 1.


☐ FÖRBEREDS MED KANALISATION FÖR: - MAGNETKONTAKT I DÖRRKÄRM - ELLÄS I DÖRRKÄRM - MIKROBRYTTARE I DÖRRBLAD - KODLÄS

☐ OPTIKHÄTNING TILL LÄGENHETER, SE E-64.3-8-100, -200

☐ KANALISATION VP20 PÅ VÄND MELLAN HISSSCHAKT

RELATIONSHANDLING

BET	ART	RELATIONSHANDLING	NN	2016.02.15
		ÄNDRINGEN ANGES	SKEN	DATUM

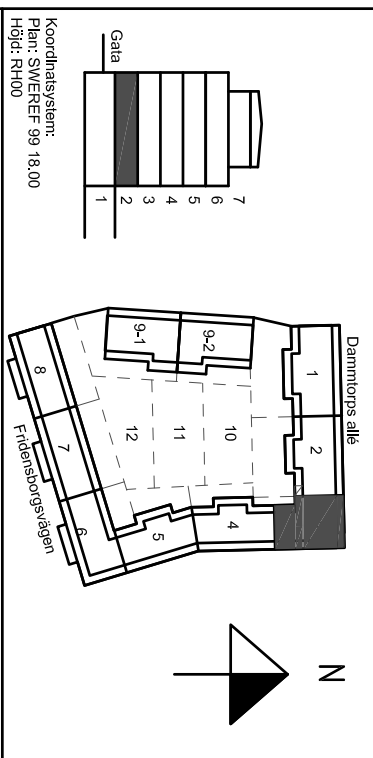

Kv. Liljekonvaljen
JÄRVASTADEN, SOLNA

SKANSKA

A	Skanska Teknik	Tel. 070-4448 00 00
K	Bierhino	Tel. 070-271 80 00
E	Resista AB	Tel. 08-594 970 70
V	Emergoavis	Tel. 37167112550
W	Äf infrastruktur AB	Tel. 070 505 00 00
L	Landskapslaget AB	Tel. 08-442 48 20

UPPMÅL	BETÄD AV	UPPMÅLSSÄMNING
13020	AH	MN
DATUM	SKAPAD AV	
2014.03.21	Mats Nordlund	
NYBYGGNAD FÖR BOSTADSHUS PLAN 2 (ENTRÉ), TRH 3		

Lok
Ljus & Kraft

SKAPA
A1:150

NUMMER
E-64-1-1203

BET
A3:100