

FÖRKLARINGAR

DÄR EJ ANNAT ANGES GÄLLER FÖLJANDE:

APPARATER BREDVID VARANDRA ÄR MONTERADE UNDER GEMENSAM TÄCKRÄM.

SE ARKITEKTENS UPPSTÄLLNINGSRITNINGAR ÖVER KÖK OCH BADRUM FÖR EXAKTA APPARATPLACERINGAR.

LEDNINGAR OCH RÖR TILL LÄGENHETER SOM ÄR FÖRLAGDA I VERTIKLA SCHAKT ÄR REDOVISADE PÅ NÄTSCHEMAN.

LEDNING FÖR PASSAGENLÄGGNING
PARTYINMÅD 4x220,5
LEDNING INOM LÄGENHETER
OSKÄRMAD 4-PÅRS KABEL KÄT 6
LEDNING FÖR FASTIGHETSNET
PARTYINMÅD 4x220,5

UTTAG 300 ÖG (INOM LÄGENHETER)
UTTAG 1000 ÖG (INOM TEKNISKA UTRYMMEN)

☒ KORSKOPPLING FÖR MULTIMEDIAIT MED
MODULAPPARATER INBETEGT I ELCENTRAL.
☐ MULTIMEDIAUTTAG FÖR ANTENN, TELEFON OCH
DATA. DUBBELT SKÄRMAT MODULARUTTAG.

☒ BRANDVARNARE

☐ UNDERCENTRAL FÖR PASSAGENLÄGGNING.

☐ KOMMUNIKATIONSMODUL

☐ DELNINGSBOKS PÅ VÄGG ÖVAN UNDER TAK.

☐ IR-LASARE FÖR POSTEN.

☐ 1/0-80X I ELSNÖ.

☐ BERÖRINGSFRI LASARE MED KNAPPSATS. UK 900 ÖM.

☐ BERÖRINGSFRI LASARE. UK 900 ÖM.

☐ SPRIDNINGSPUNKT FÖR DÖRRMILJÖ

☐ ELLÄS NÄR I BE.

☒ MIKROBRYTARE NÄR I BE.

☐ KÄRÖVERBÖRNING NÄR I BE.

☐ 10-PÅRSPLINT

☐ KNAPP 1200 ÖG FÖR STRYKNING AV RÖKLUCKA I

TRÄPPHUSÖPP. LEDNING 4x220,5.

STRÖMFÖRSÖRJ. VIA TRANSFORMATOR.

LÄRM ANSLUTS TILL APPARATSKÅP I PLAN 1.

APPARATLOSA ÖVAN DÖRRKÄRM FÖR MÄTNING

AV RUMSTEMPERATUR.

FÖR RITNINGAR ÖVER PLAN 3-6 ÄR LÖH-NR

INFÖRT BREDVIS GIVARSYMBOL.

2 ST VP20 MELLAN VÄTTEFÖRDELARE OCH

ELCENTRAL.

☐ VP20 MELLAN ELCENTRAL OCH PLAN 1

☐ VP20 MELLAN REFERENSGIVARE, 2000 ÖG OCH PLAN 1.

☐ FÖRBEREDS MED KANALISATION FÖR:

- MAGNETKONTAKT I DÖRRKÄRM

- ELLÄS I DÖRRKÄRM

- MIKROBRYTARE I DÖRRKÄRM

- KÖLLÄS


☐ OPTOPÄNNING TILL LÄGENHETER,

SE E-64.3-B-100.-200

☐ KANALISATION VP20 PÅ VIND MELLAN HISSSCHAKT

RELATIONSHANDLING

BET	ANT	RELATIONSHANDLING	NN	2016.02.15
BET	ANT	ZÄMRINGEN ANSÄR	SRN	DATUM

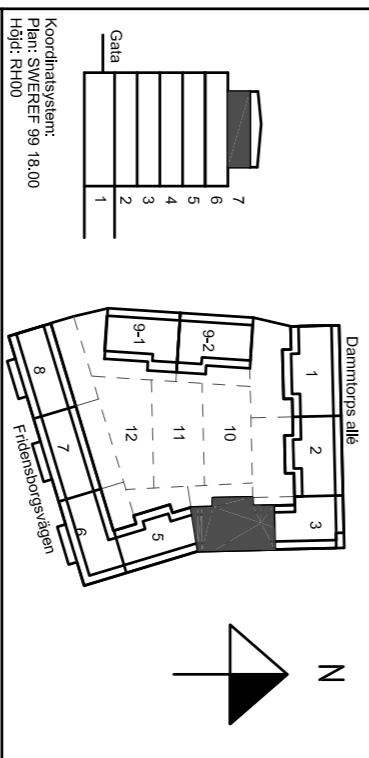

Kv. Liljekonvaljen
JÄRVASTADEN, SOLNA

SKANSKA

A	Skanska Teknik	Tel. 070-4448 00 00
K	Bierking	Tel. 070-271 80 00
E	Resista AB	Tel. 08-594 970 70
V	Emergoavis	Tel. 37167112550
W	Äf infrastruktur AB	Tel. 070 505 00 00
L	Landskapslaget AB	Tel. 08-442 48 20

UPPHÅLLAR	BETÄL AV	UPPHÅLLSANSVARIG
13020	AH	MN

DATUM	2014.03.26	Wais Nordlund
NYBYGGNAD FLERBOSTADSHUS	PLAN 7 (5 TR), TRH 4	



SKALA	NUMMER	BET
A1:150	E-64-1-1704	
A3:100		