

FÖRKLARINGAR
DÄR EJ ANMÄT ANGES GÄLLER FÖLJANDE:
APPARATER BREVID VARANDRA ÄR MONTERADE
UNDER GEMENSAMT TAKRÄM.

SE ARKITEKTENS UPPSTÄLLNINGSRITNINGAR ÖVER KÖK OCH
BADRUM FÖR EXAKTA APPARATPLACERINGAR.

LEDNINGAR OCH RÖR TILL LÄGENHETER SOM ÄR FÖRLAGDA I
VERTIKLA SCHAKT ÄR REDOVISADE PÅ NÄTSCHEMAN.

LEDNING FÖR PASSAGEANLÄGGNING
PARTYINMÅD 4,2x2,0,5
LEDNING INOM LÄGENHETER
OSKARAD 4--PARS KABEL KAT 6
LEDNING FÖR FASTIGHETSNET
PARTYINMÅD 4,2x2,0,5

UTTAG 300 OG (INOM LÄGENHETER)
UTTAG 1000 OG (INOM TEKNISKA UTRYMMEN)

☒ KORSKOPPLING FÖR MULTIMEDIAKT MED
MODUL APPARATER INBYGGT I ELENTAL.
☐ MULTIMEDIAUTTAG FÖR ANTENN, TELEFON OCH
DATA. DUBBELT SKÄRMAT MODULARUTTAG
BRANDVARNARE


☐ UNDERCENTRAL FÖR PASSAGEANLÄGGNING.
KOMMUNIKATIONSMODUL
☐ DELNINGSSBOX PÅ VÄGG ÖVAN UNDER TAK.
☐ IR-LÄSARE FÖR POSTEN.
☐ I/O-BOX I ELINISCH.
☐ BERÖRINGSRI LÄSARE MED KNÄPPSATS, UK 900 OM
BERÖRINGSRI LÄSARE, UK 900 OM.
☐ SPRIDNINGSPUNKT FÖR DÖRRMÖJÖ
ELLÄS INGAR I BE.
☐ MIKROBRYTTARE INGAR I BE.
KÄRMÖVERFÖRNING INGAR I BE.
☐ 10-P-ARSPUNKT
☐ KNÄPP 1200 OG FÖR STYRNING AV RÖKLUCKA I
TRÄPPHUSLOPP. LEDNING 4,2x2,0,5.
STRÖMFÖRÖRSJÄS VIA TRANSFORMATOR.
LÄRM ANSLUTS TILL APPARATSKÅP I PLAN 1.

APPARATDOSSA ÖVAN DÖRRKÄRM FÖR MATNING
AV RUMSTEMPERATUR.
FÖR RITNINGAR ÖVER PLAN 3-6 ÄR LGH-NR
INFÖRT BREVIDS GIVARSYMBOL.
☐ 2 ST VP20 MELLAN VÄTTEFÖRDELARE OCH
ELENTAL.
☐ VP20 MELLAN ELENTAL OCH PLAN 1.
☐ VP20 MELLAN REFERENSGIVARE, 2000 OG OCH PLAN 1.

☐ FÖRBEREDS MED KANALISATION FÖR :
- MAGNETKONTAK I DÖRRKÄRM
- ELLÄS I DÖRRKÄRM
- MIKROBRYTTARE I DÖRRRÄD
- KODLÄS
☐ OPTONÄTNING TILL LÄGENHETER.
SE E-64-3-8-100, -200
☐ KANALISATION VP20 PÅ VIND MELLAN HISSSCHAKT

BEF	ANT	RELATIONSHANDLING	NR	2016.02.15
		ÄNDRINGEN ANGES	SIGN	DATA

RELATIONSHANDLING

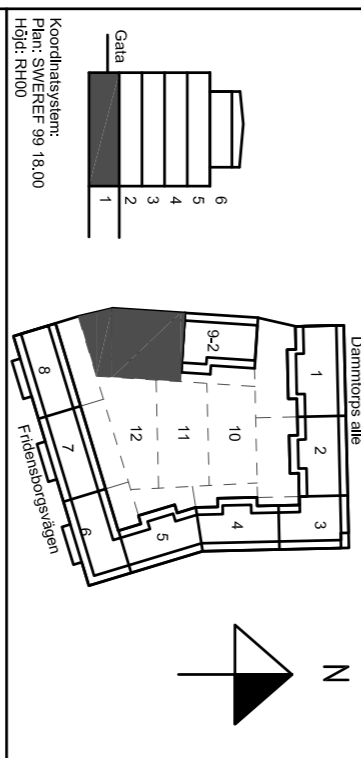

Kv. Liljekonvaljen
JÄRVASTADEN, SOLNA

SKANSKA

A	Skanska Teknik	Tel. 070-4448 00 00
K	Bierking	Tel. 070-271 80 00
E	Resista AB	Tel. 08-594 970 70
V	Emergoavis	Tel. +37167172530
W	Älforsstruktur AB	Tel. 070 505 00 00
L	Landskapslaget AB	Tel. 08-442 48 20

UPPDRAG NR	13020	BEFÄL AV	13020	UPPDRAGSNUMMER	13020
DATUM	2014.03.21	ÖVERSEEN AV			

NYBYGGNAD FLERBOSTADSHUS
PLAN 1 (KV), TRH 9, DEL 1

Telesystem

SKALA	NUMMER	BET
A1:150	E-64-1-3191	
A3:100		

