

LB01-FTX 1- 500 x 500-B-13- Y-41

SYSTEM \_\_\_\_\_  
 MEDIE \_\_\_\_\_  
 MATERIAL \_\_\_\_\_  
 DIMENSION CIRK. \_\_\_\_\_  
 DIMENSION REK1 REKT. \_\_\_\_\_  
 DIMENSION CIRK. \_\_\_\_\_  
 DIMENSION REK2 REKT. \_\_\_\_\_  
 ISOLERING TYP B/V/K/L \_\_\_\_\_  
 ISOLERING SPECIAL \_\_\_\_\_  
 YTBEKLÄDNAD \_\_\_\_\_  
 YTBEKLÄDNAD TYP \_\_\_\_\_

## SYSTEM

LB01-FTX-HUS1 LUFTBEHANDLINGSAGGREGAT  
LB02-FTX-HUS2 LUFTBEHANDLINGSAGGREGAT  
LB03-FTX-HUS3 LUFTBEHANDLINGSAGGREGAT  
LB04-FX-HUS2 (LOA1) LUFTBEHANDLINGSAGGREGAT  
LB05-FTX-HUS2 (LOA2) LUFTBEHANDLINGSAGGREGAT  
FF01-HUS1- FRÄNLUFTSFLÄKT NR.01  
FF02-HUS1- FRÄNLUFTSFLÄKT NR.02  
FF03-HUS1- FRÄNLUFTSFLÄKT NR.03  
FF04-HUS2- FRÄNLUFTSFLÄKT NR.04  
FF05-HUS2- FRÄNLUFTSFLÄKT NR.05  
FF06-HUS2- FRÄNLUFTSFLÄKT NR.06  
FF07-GARAGE CO2- FRÄNLUFTSFLÄKT NR.07

## MEDIE

F - FRÄNLUFT  
A - AVLUF  
U - UTELUFT  
T - TILLUFT

## MATERIAL

1-FÖRZINKAD PLÄT  
2-

## ISOLERING

B11-BRAND EI15  
B13-BRAND EI30  
B16-BRAND EI60  
K25-KONDENS 50mm  
V17-VÄRME 70mm

YTBEKLÄDNAD

Y .....

SAKVAROV

SARVARUR  
SP1 IN ILUSTERINGSSPÄLLI FLAKTWOODS IRIS

SP2-INJUSTERINGSSPJÄLL-REKTANGULÄR

SP3-M-AVSTANGNINGSSPEJÄLL M MOTOR

BS1-BRANDSPJÄLL HAGAB BACIC 1

BS2-FALKT WOODS ETPR-E-03-1 (24V AC/DC)

BS3-WELAND

LD1-CIRK. LJUDDÄMPARE-LINDAB SLCU100-120

LD2-CIRK. LJUDDÄMPARE-LINDAB SLCU100-900

LD3-REKT. LJUDDÄMPARE-LINDAB

RL1-RENSLUCKA-CIRCULAR PLUG  
RL2-RENSLUCKA-REKTANGULÄR PLUG

RL2-RENSLUCKA-REKTANGULAR PLUG  
RL3-RENSLUCKA-CIRCULAR SIDE

RI 4-BENSLUCKA-REKTANGULÄR SIDE

TD1-TILLUFTSPON-FLAKTWOODS-KTI

TD2-TILLUFTSDON-HALTON-FLE

TD3-TILLUFTSDON-FLAKT WOODS-KE

TD4-TILLUFTSDON-LINDAB-LKA

FD1-FRÄNLUFTSDON-FLAKTWOODS-KSO  
AD4-AVLIFT TAKLUV BEVENT BASCH DRILL.....

AD3-AVLJET GRILLE-FLAKT WOODS-BIS


UD1-UTELUFT TAKHUV BEVENT RASCH-BRFH-x

UD2-AVLUFT GRILLE-FLAKT WOODS-RIS

Isolerade på synliga kanaler vara skall försedd med  
ytiskt av aluminiumfolie. Skall häftas och tejpas me  
alu-tejp.

BET	ÄNDRINGEN AVSER	DATUM	SIGN
-----	-----------------	-------	------

## RELATIONSHANDLING

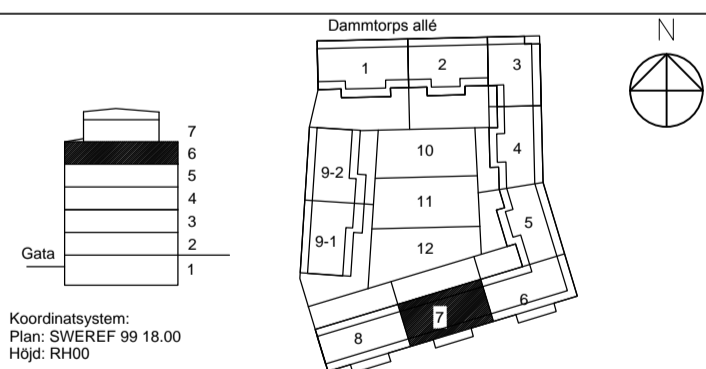

Kv. Liljekonvaljen  
JÄRVASTADEN, SOLNA

# SKANSKA

A	SKANSKA TEKNIK	Tel. 010-448 13 29
K	BJERKING	Tel. 010-211 80 00
E	RESISTA AB	Tel. 08-594 97070
L	LANDSKAPSLAGET AB	Tel. 08-442 48 20
V	ENERGOAVOTS	Tel. +371 671 123 50

W AF INFRASTRUKTUR		Tel. 010-505 00 00
OPPDRAK.NR 141302	RITAD/KONSTR.AV Emīls Kaužens	HANDLĀGGĀRE Māris Maķevics
DATUM 2016-01-29	ANSVARIG Dainis Zilītis	

NYBYGGNAD FLERBOSTADSHUS  
TRAPPHUS 7, PLAN 6  
LUFTBEHANDLING

SKALA	NUMMER	BET
A1 1:50 A3 1:100	V 57.1-2607	