

FÖRKLARINGAR

DÄR EJ ANMÄTT ANGES GÄLLER FÖLJANDE:

APPARATER BREDVID VARANDRA ÄR MONTERADE UNDER GEMENSAM TAKKARM.

SE ARKITEKTENS UPPSTÄLLNINGSRITNINGAR ÖVER KÖK OCH BADRUM FÖR EXAKTA APPARATPLACERINGAR.

LEDNINGAR OCH RÖR TILL LÄGENHETER SOM ÄR FÖRLAGDA I VERTIKLA SCHAKT ÄR REDOVISADE PÅ NÄTSCHMAN.

LEDNING FÖR PASSAGEANLÄGGNING

PARTYINNAD 4x2x0.5

LEDNING INOM LÄGENHETER

OSKÄRMADE 4-PÄRS KABEL KAT 6

LEDNING FÖR FASTIGHETSNÄT

PARTYINNAD 4x2x0.5

UTTAG 300 OG INOM LÄGENHETER

UTTAG 1000 OG INOM TEKNISKA UTTRYMMEN

KORSKOPPLING FÖR MULTIMEDIANÄT MED MODULAPPARATER INBYGGD I ELCENTRAL.

MULTIMEDIAUTTAG FÖR ANTENN, TELEFON OCH DATA, DUBBELT SKÄRMAT MODULAUTTAG

BRANDVARNARE

UNDERCENTRAL FÖR PASSAGEANLÄGGNING

KOMMUNIKATIONSMODUL

DELNINGSSBOX PÅ VÄGG ÖVAN UNDER TAK

IR-LÄSARE FÖR POSTEN

I/O-BOX I EINSCH.

BERÖRINGSRI LÄSARE MED KNAPPSAT.S. UK 900 OH

BERÖRINGSRI LÄSARE. UK 900 OH.

SPRIDNINGSPUNKT FÖR DÖRRNÄLJÖ

ELLÄS INGÅR I BE.

MIKROBRYTTARE INGÅR I BE.

KÄRNVÄRMEPUMP INGÅR I BE.

10-PÄRSPUNKT

KNAPP 1200 OG FÖR STYRNING AV RÖKLÖSLIGA I TRAPPHUSSTÖPP. LEDNING 4x2x0.5

STRÖMBRÖRSBÖRS VIA TRANSFORMATOR

LÄM ANSLUTS TILL APPARATSKÅP I PLAN 1.

APPARATDOGA ÖVAN DÖRRKÄRM FÖR MÄTNING

FÖR RITNINGAR ÖVER PLAN 3-6 ÄR IGH-ÄR

INFÖRT BREDVIS GIVARSYMBOL.

2 ST VP20 MELLAN VÄTTEHÖJDLÄRE OCH ELCENTRAL.

VP20 MELLAN ELCENTRAL OCH PLAN 1.

VP20 MELLAN REFERENSGIVARE, 2000 OG OCH PLAN 1.

FÖRBEREDS MED KANALISATION FÖR:

- MAGNETKONTAK I DÖRRKÄRM

- ELLÄS I DÖRRKÄRM


- MIKROBRYTTARE I DÖRRBLAD

- KODLÄS

OPTONÄTNING TILL LÄGENHETER, SE E-64.3-8-100, -200

RELATIONSHANDLING

BEF.	ART.	RELATIONSHANDLING	NN.	2016.02.15
		ÄNDRINGEN ANGES	SÖR.	DATA

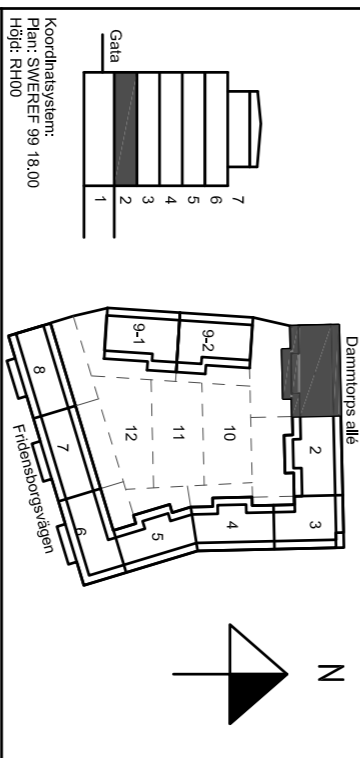

Kv. Liljekonvaljen
JÄRVASTADEN, SOLNA

SKANSKA

A. Skanska Teknik

K. Berhino

E. Resista AB

V. Energoavis

W. Äf. Infrastruktur AB

L. Landskapslaget AB

UPPDRAGSLEDARE

UPPDRAGSANSVARIG

UPPDRAGSANSVARIG

SKALA	NUMMER	BEF.
A1:150	E-64-1-1201	
A3:100		