


RITNING GÄLLER:
PLAN 3: +26,90 LGH.NR. 1231, 1232, 1233
PLAN 4: +29,67 LGH.NR. 1241, 1242, 1243
PLAN 5: +32,44 LGH.NR. 1251, 1252, 1253
PLAN 6: +35,21 LGH.NR. 1261, 1262, 1263

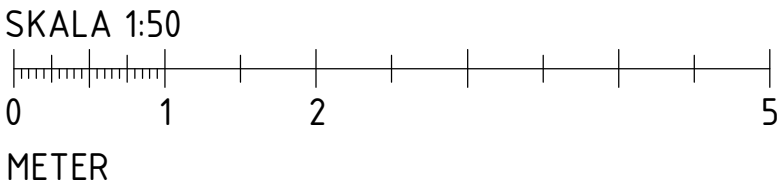

FÖRKLARINGAR

ALLA MÅTT ANGES I MILLIMETER

- BRANDCELLSGRÄNS EI60
- BRANDCELLSGRÄNS EI30
- BRANDCELLSGRÄNS EI15
- TILLVAL
- PARKERINGSPLOTS NR xxx
- BRANDGASVENTILATION
- GOLVBRUNN ENL. VS
- KODLÅSARE/ARMÅGSKONTAKT ENL. EL
- CENTRUM 800 MM ÖVER MARK/GOLV
- INSPEKTIONSLUCKA
- MOTORCYKELPLATS NR xx
- PUMPGRUP ENL. V OCH K
- RÖKLUCKA
- STUPRÖR
- TAKLUCKA
- UO1 osv
- UNDER TAK, SE FÖRESKRIFTER
- V
- SCHAKT FÖR VENTILATION
- VL
- VINDLUCKA
- VS
- SCHAKT FÖR RÖRINSTALLATIONER
- UL
- UPPSTIGNINGSLUCKA

FÖRESKRIFTER

FÖR HÅLTAGNING, SE ÄVEN K, VVS- OCH ELHANDLINGAR.
REGLAR I VÄGG ANPASSAS TILL INSTALLATIONS-GENOMFÖRNINGAR.
FÖRSTÄRKNINGAR GÖRS I VÄGGAR FÖR MONTAGE AV
INREDNINGSENHETER OCH VÄGGHÄNGD UTRUSTNING.

SCHAKT IGENGJUTES I BJÄLKLÄG I SAMMA KLASS SOM
BJÄLKLÄGET.

UNDERTAK:

- U1 600x600x18. DIKT MONTAGE. KANT B. LIMMAS. VITA,
KLASS C (TRAPPHUS)
- U2 150 MM MINULL ENL. K (GARAGE)
- U3 100 MM MINULL - RANDISOLERING (GARAGE)
- U4 FAST GIPSUNDERTAK, EI60, 2x12,5 GIPS PÅ REGLAR

UNDERTAK I TRAPPHUS PLAN 2 OCH UPPÅT - SE
TRAPPHUSRITNINGAR A-43.4-021 OSV.
UNDERTAK I LOKALER - SE A-43.1-2601 OSV.

HÄNVISNINGAR

DETALJER - SE A-42.6-001 osv, A-43.6-001 osv
FÖNSTER OCH FÖNSTERDÖRRAR - SE A-42.4-001 MFL.
ENTRÉPARTIER - SE A-42.4-011
DÖRRAR - SE A-43.4-001 OSV.
VÄGGTYPER - SE A-43.5-001
KONTRASTMARKERINGAR I TRAPPHUS - SE A-43.4-021 osv.

BET	ÄNDRINGEN AVSER	DATUM	SIGN
RELATIONSHANDLING			
Kv. Liljekonvaljen JÄRVASTADEN, SOLNA			
SKANSKA			
X	A Skanska Teknik	tel. 010-44 80 000	
X	K Björking	tel. 010-211 80 00	
X	E Resista AB	tel. 08-594 97070	
X	L Landskapslaget AB	tel. 08-442 48 20	
X	V Energoavats	tel. +3761 7112350	
X	w ÅF Infrastruktur	tel. 010-505 00 00	
UPPDRAG NR	141302	RITAD/KONSTR. AV	UCB/HA
DATUM	2016-02-15	ANSVARIG	Ulla-Carin Bejtoft
NYBYGGNATION FLERBOSTADSHUS TRAPPHUS 2, PLAN 3-6 (1-4 TR) Mått och littera			
SKALA	1:50	NUMMER	A-40.1-1302
AS	1:100	BET	