

FÖRKLARINGAR

DÄR EJ ANMÄT ANGES GÄLLER FÖLJANDE:

- ☒ ELCENTRAL INKL. BREDBANDSUTRUSTNING
- ☒ 2-VÄGS UTTAG INOMHUS, 300 ÖG.
- ☒ 1-VÄGS UTTAG BALKONG/UTERPLATS, 650 ÖG
- ☒ 3 ST UTTAG I HÖRNBOKS PÅ VÄGG MOT ÖVERSKÅP
- ☒ 1-VÄGS UTTAG FÖR SPIS/HALL/UGN LEDNING 5G2,5
- ☒ 1-VÄGS UTTAG FÖR DISKMASKIN, 500 ÖG.
- ☒ 1-VÄGS UTTAG FÖR FLÄKT, 2000 ÖG.
- ☒ 1-VÄGS UTTAG FÖR KYL/Frys 2200 ÖG.
- ☒ 1-VÄGS UTTAG FÖR MIKROVÄGGSGN, 1100 ÖG.
- ☒ 2 ST 1-VÄGS UTTAG FÖR TVÄTTMASKIN/ TORKTUMLARE MONTERADE VERTIKALT UNDER GEMENSAM TAKRÄNN, 800 ÖG. SEPARAT AVSKRADE.
- ☒ 1-VÄGS UTTAG FÖR TVÄTTMASKIN, 800 ÖG.
- ☒ KANALISATION FÖR RUMSTEROST/AT TILL ELIGD VYÄRNE, 1300 ÖG. OCH TEMPERATURGIVARE I GOLV I NSTALLERAS.
- ☒ ANSLUTNING AV BADRUMSSKÅP I BADRUM
- ☐ KANALISATION FÖR HÄNDUKSTORK.
- ☐ SPÄNNINGSUTJÄMNING AV VENTILATIONSKANAL, ANSLUTS MED SVEP LEDNING IG22,5
- ☐ AUTOMATISK DÖRRÖPPNARE
- ☒ AK ARMBÄGSKONTAKT
- ☒ VÄGVISANDE UTRYNNINGSSKYLTT
- ☒ MÖBEL YSNING
- ☐ BEROENDESRILLÄSARE
- ☒ KOMBUTTAG
- ☐ NÄRVÄRSENSOR
- LEDNING

3G15

EO/FO INFÄLLT I RÖR

EOO-AL/FOO-AL PÅ STEGE/RÄNN

EOO/FOO FRITT PÅ VÄGG/ TAK.

-G- I GOLV

5G2,5 TILL ARMA TÜRER I GARAGE, TRAPPHUS OCH KORRIDORER.
- ARMATÜRER

-T DUKT LÄK

-T DUKT LÖ

-P RENDAD

-V VÄGG


-U UNDER ÖVERSKÅP
- L20 8000 ÖG.

L22 8000 ÖG.

L24 PÅLNING AV BELYSNING BAKOM HUSNUMMER.

| BET | ART | RELATIONSHANDLING | NR | 2016.02.15 |
|-----|-----|-------------------|-----|------------|
| | | ÄNDRINGEN ANGES | SRN | DATA |

RELATIONSHANDLING

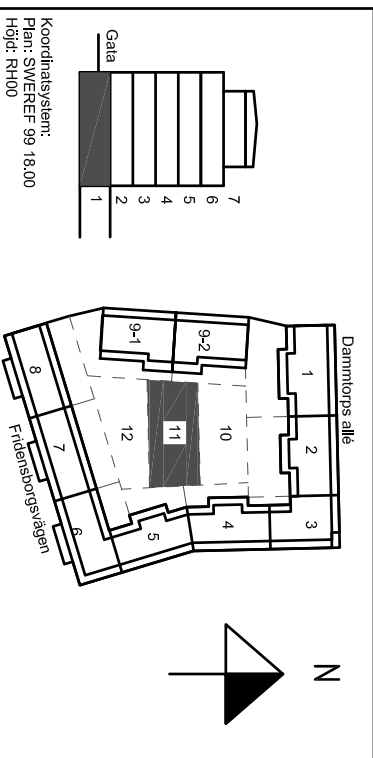

Kv. Liljekonvaljen
JÄRVASTADEN, SOLNA

SKANSKA

| | | |
|---|---------------------|---------------------|
| A | Skanska Teknik | Tel. 070-4448 00 00 |
| K | Bierking | Tel. 070-271 80 00. |
| E | Resista AB | Tel. 08-594 970 70 |
| V | Emergoavis | Tel. 37167112350 |
| W | Äf infrastruktur AB | Tel. 070 505 00 00 |
| L | Landskapslaget AB | Tel. 08-442 48 20 |

| | | |
|------------|------------|------------------|
| UPPMÄTA | BEFÄL AV | UPPMÄTARENS NAMN |
| DATUM | GRÖNDAG AV | |
| 2014.03.21 | | |

NYBYGGNAD FLERBOSTADSHUS
PLAN 1 (KV), DEL 11

Kraft och belysningsystem

Lok
Ljus & Kraft

SKALA
A1:150
A3:100

NUMMER
E-63-1-4111

BET

