

FÖRKLARINGAR
DÄR EJ ANMÄT ANGES GÄLLER FÖLJANDE:
APPARATER BREDVID VARANDRA ÄR MONTERADE
UNDER GEMENSAM TÄCKRAM.

SE ARKITEKTENS UPPSTÄLLNINGSRITNINGAR ÖVER KÖK OCH
BADRUM FÖR EXAKTA APPARATPLACERINGAR.
LEDNINGAR OCH RÖR TILL LÄGENHETER SOM ÄR FÖRLAGDA I
VERTIKLA SCHAKT ÄR REDOVISADE PÅ NÄTSCHEMAN.

LEDNING FÖR PASSAGEANLÄGGNING
PARTYINMÅD 4x2x0,5
LEDNING INOM LÄGENHETER
OSKARBYAD 4-PÄRS KABEL KAT 6
LEDNING FÖR FASTIGHETSNET
PARTYINMÅD 4x2x0,5

UTTAG 300 OG (INOM LÄGENHETER)
UTTAG 1000 OG (INOM TEKNISKA UTRYMMEN)

KORSKOPPLING FÖR MULTIMEDIALT MED
MODULARPANELER INBEGGAT I ELCENTRAL.
 MULTIMEDIALUTTAG FÖR ANTENN, TELEFON OCH
DATA. DUBBELT SKARVAT MODULARUTTAG.

BRANDVARNARE

UNDERCENTRAL FÖR PASSAGEANLÄGGNING.

KOMMUNIKATIONSMODUL.

DELNINGSBOKS PÅ VÄGG ÖVAN UNDER TAK.

IR-LÄSARE FÖR POSTEN.

1/0-BOX I ELSKICK.

BERÖRINGSRI LÄSARE MED KNAPPANLÄS. UK 900 OM

BERÖRINGSRI LÄSARE. UK 900 OM.

SPRIDNINGSPUNKT FÖR DÖRRMILJÖ

ELLÄS INGÅR I BE.

MIKROBRYTTARE INGÅR I BE.

KARVÖVERFÖRNING INGÅR I BE.

10-PÄRSPUNKT

KNAPP 1200 OG FÖR STYRNING AV RÖKLÖSLICKA I

TRAPPPLUSTORP. LEDNING 4x2x0,5

STRÖMFÖRSEDRIS VIA TRANSFORMATOR.

LÄRM ANSLUTS TILL APPARATSKÅP I PLAN 1.

APPARATDOÖSA ÖVAN DÖRRKAMM FÖR VÄTNING

AV RUMSTEMPERATUR.

FÖR RITNINGAR ÖVER PLAN 3-6 ÄR LIGH-ÄR

INFÖRT BREDVIS GIVARSYMBOL.

2 ST VP20 MELLAN VÄTTEFRÖDELARE OCH


ELCENTRAL.

VP20 MELLAN ELCENTRAL OCH PLAN 1.

VP20 MELLAN REFERENSGIVARE, 2000 OG OCH PLAN 1.

BET	ANT	RELATIONSHANDLING	NN	2016.02.15
		ÄNDRINGEN ANGES	SKEN	DATUM

RELATIONSHANDLING

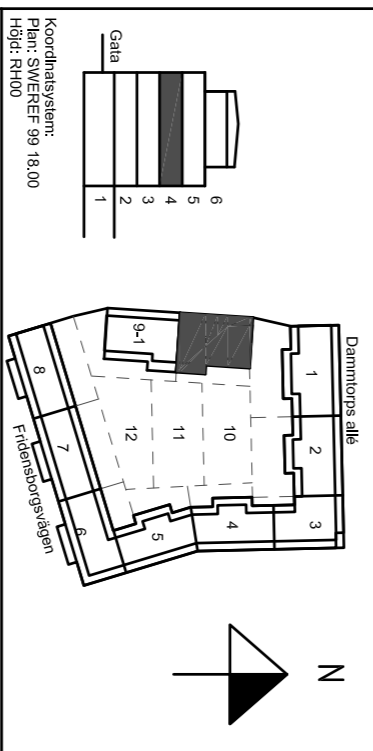

Kv. Liljekonvaljen
JÄRVASTADEN, SOLNA

SKANSKA

A	Skanska Teknik	Tel. 070-4448 00 00
K	Bierking	Tel. 070-271 80 00
E	Resista AB	Tel. 08-594 970 70
V	Emergoavis	Tel. 37167112350
W	Älfnäststruktur AB	Tel. 070 505 00 00
L	Landskapslaget AB	Tel. 08-442 48 20

UPPDRAGS DATUM	130220	BETÄL AV GÖRANDE AV 2014.11.10	UPPDRAGS MÄN
-------------------	--------	--------------------------------------	-----------------

NYBYGGNAD FLERBOSTADSHUS
PLAN 4 (2 TR), TRH 9, DEL 2

Telesystem

SKALA A1:150	NUMMER E-64-1-3492	BET A3:100
-----------------	-----------------------	---------------