


BET	ANT	RELATIONSHANDLING	MN	2016.02.15
		NUMEREN ANGES	SRN	DATA

RELATIONSHANDLING

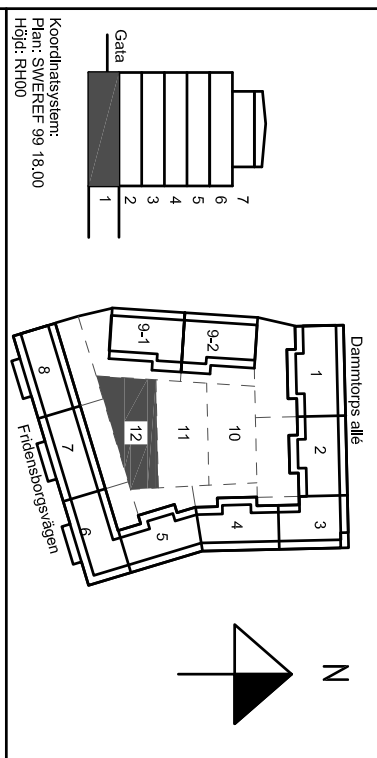

SKANSKA

A	Skanska Teknik	Tel. 010-448 00 00
K	Biering	Tel. 010-271 80 00
E	Resista AB	Tel. 08-594 970 70
V	Emgövaris	Tel. 3716712550
W	Äl Infrastruktur AB	Tel. 010 505 00 00
L	Landskapslaget AB	Tel. 08-442 48 20

UPPDRAGS TID 2014.03.21	BETÄL AV AH	UPPDRAGS TID MN
-------------------------------	----------------	-----------------------

NYBYGGNAD FLERBOSTADSHUS
PLAN 1 (KV)

Lok
Ljus & Kraft

SKANSKA

A1:1200

A3:1400

Kanalisatjonssystem

NUMMER

E-61-1-1000

BET