

FÖRKLARINGAR

DÄR EJ ANMÄT ANGES GÄLLER FÖLJANDE:

- ☒ ELCENTRAL INKL. BREDBANDSUTRUSTNING
- ☐ 2-VÄGS UTTAG INOMHUS, 300 ÖG.
- ☐ 1-VÄGS UTTAG BALKONG/UTEPÅSAT, 650 ÖG
- ☐ 3 ST UTTAG I HÖRNBOKS PÅ VÄGG MOT ÖVERSKÅP
- ☐ UTTAG FÖR SPIS/HALL/UGN LEDNING 5G2,5
- ☒ 1-VÄGS UTTAG FÖR DISKMASKIN, 500 ÖG.
- ☐ 1-VÄGS UTTAG FÖR FLÄKT, 2000 ÖG.
- ☐ 1-VÄGS UTTAG FÖR KYL/Frys 2200 ÖG.
- ☐ 1-VÄGS UTTAG FÖR MIKROVÄGGSGRN, 1700 ÖG.
- ☐ 2 ST 1-VÄGS UTTAG FÖR TVÄTTMASKIN/ TORKTUMBLARE MONTERADE VERTIKALT UNDER GEMENSAM TAKRÄM, 800 ÖG. SEPARAT AVSKARADE.
- ☐ 1-VÄGS UTTAG FÖR TVÄTTMASKIN, 800 ÖG.
- ☐ KANALISATION FÖR RUMSTEROSTAT TILL ELGOL VYÄRNE, 1300 ÖG. OCH TEMPERATURGIVARE I GOLV INSTALLERAS.
- ☒ ANSLUTNING AV BADRUMSSKÅP I BADRUM
- ☐ KANALISATION FÖR HANDDUKSTORK.
- ☐ SPÄNNINGSUTJÄMNING AV VENTILATIONSKANAL, ANSLUTS MED SVEP LEDNING IG22,5
- ☐ AUTOMATISK DÖRRÖPNARE
- ☒ AK ARMBÄGSKONTAKT
- ☒ VÄGVISANDE UTRYNNINGSSKYLTT
- ☒ MÖBEL YTSNING
- ☐ BEROENDEGRIPLÄSARE
- ☒ KOMBIBUTTAG
- ☐ NÄRVÄRSGSENSOR
- LEDNING

3G/5

ED/FO INFÄLLT I RÖR

EDG-AL/FOG-AL PÅ STEGE/RÄNNA

EDG/FOG FRITT PÅ VÄGG/ TAK.

-G- I GOLV

5G2,5 TILL ARMA TURER I GARAGE, TRAPPHUS OCH KORRIDORER.

ARMA TURER

-T DUKT LÅK

-L DUKT LÅD

-P PERD LÅD

-V VÄGG

-U UNDER ÖVERSKÅP


L20 8000 ÖG

L22 8000 ÖG

L24 PÅLNING AV BELYSNING BAKOM HUSNUMMER.

BET	ANT	RELATIONSHANDLING	MN	2016.02.15
		ANMÄNEN ANGÄR	SKEN	DATUM

RELATIONSHANDLING

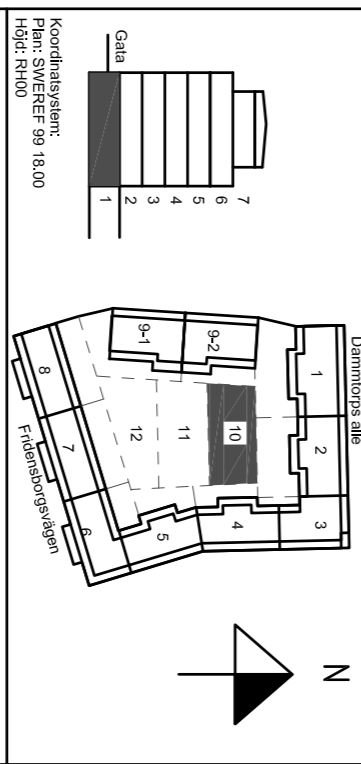

Kv. Liljekonvaljen
JÄRVASTADEN, SOLNA

SKANSKA

A	Skanska Teknik	Tel. 070-4448 00 00
K	Bierking	Tel. 070-271 80 00
E	Resista AB	Tel. 08-594 970 70
V	Emagway AB	Tel. +37167112350
W	Äf infrastruktur AB	Tel. 070 505 00 00
L	Landskapslaget AB	Tel. 08-442 48 20

UPPMÄTARE	BRUK AV	UPPMÄTARENS NAMN
13020	AH	MN

DATUM	2014.03.21
-------	------------

NYBYGGNAD FLEKTBOSTADSHUS
PLAN 1 (KV), DEL 10



SKALA	1:150	NUMMER	E-63-1-4110	BET	
-------	-------	--------	-------------	-----	--

