



FÖRKLARINGAR

RÖR FÖRLÄGGS I PLATTA
URSPARINGAR I GOLV UTFÖRS AV BE

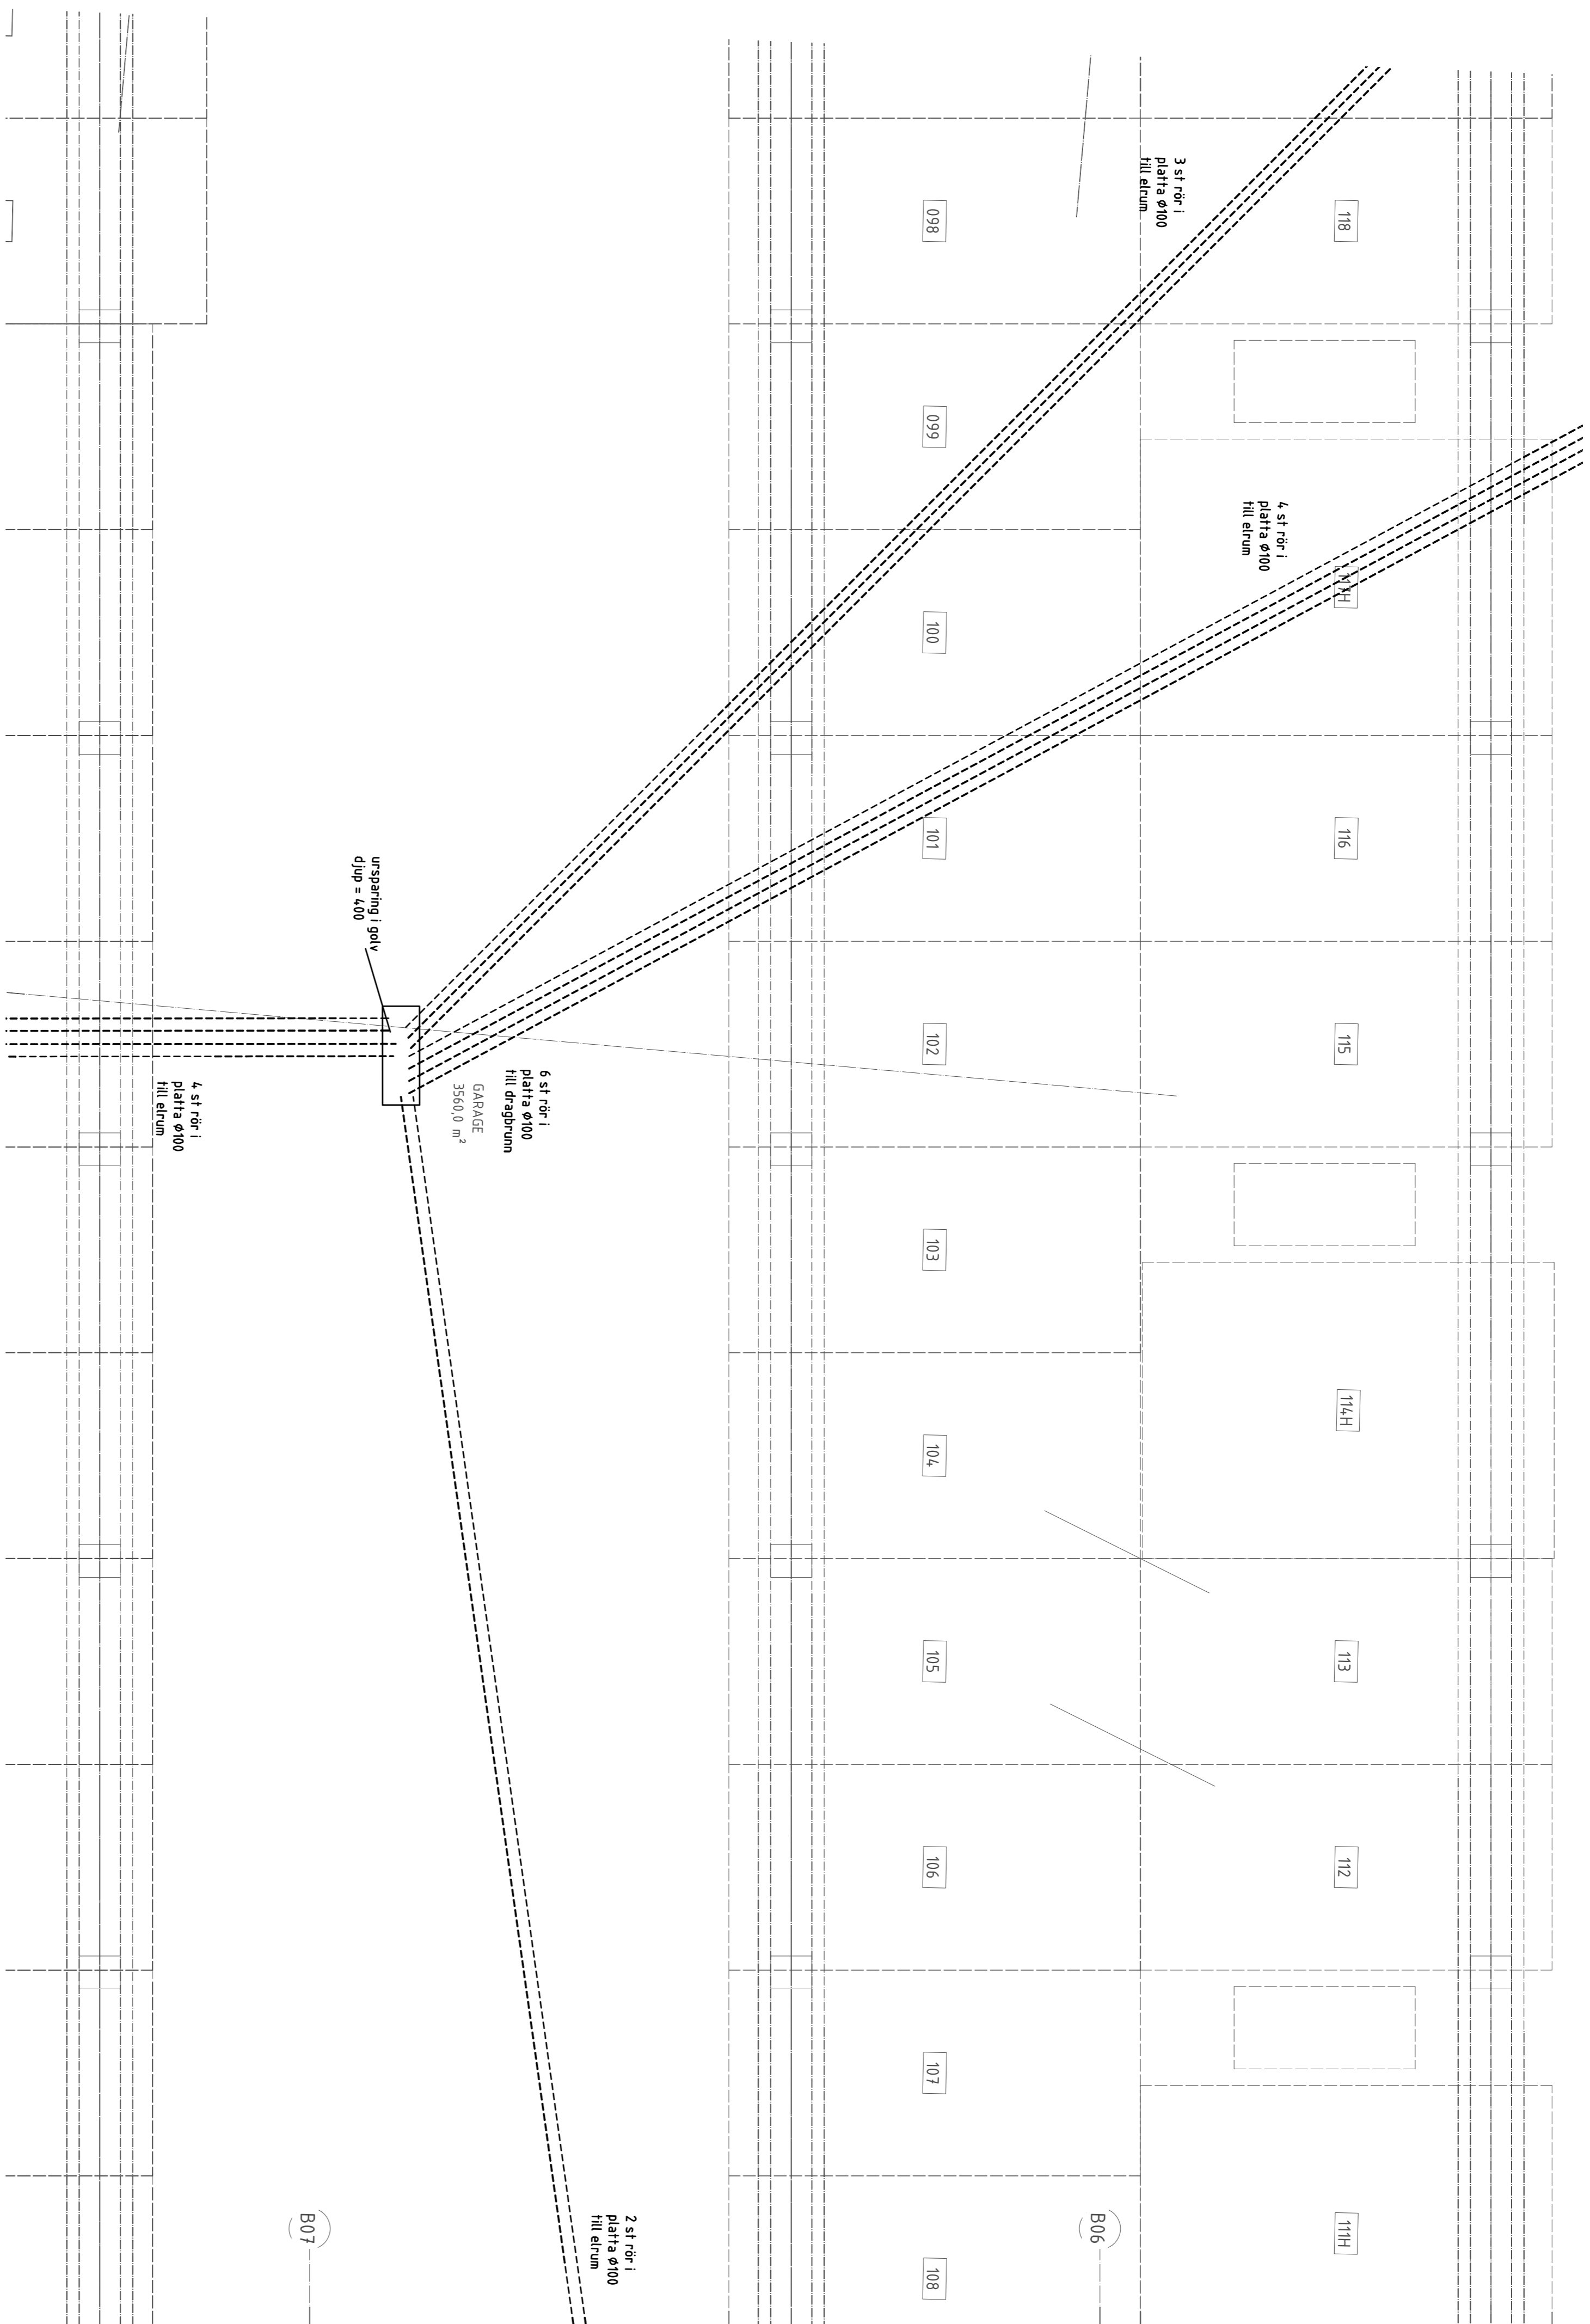

	RELATIONSHANDLING	MN	2016.02.15
BET	ANDRINGEN AVSER	SIGN	DATUM
ANT			

RELATIONSHANDLING

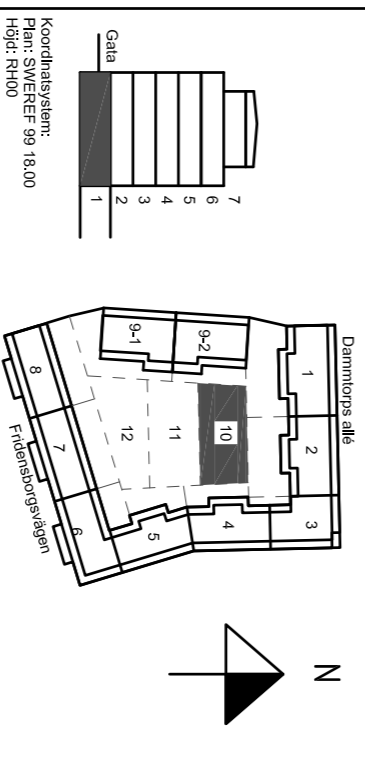

Kv. Liljekonvaljen
JÄRVASTADEN, SOLNA

SKANSKA

A	Samstia Teknik	Tel. 070-448 00 00
K	Bierking	Tel. 070-211 80 00
E	Resista AB	Tel. 08-596 970 70
V	Energovarts	Tel. -3767112350
W	ÅF Infrastruktur AB	Tel. 070 505 00 00
L	Landskapslaget AB	Tel. 08-442 48 20

UPPERAG NR	RIT AD AV	UPPERAGSMÅN
13020	MIN	MIN
DATUM 2013.11.22		
GÖRÖKÖND AV Mats Nordlund		

NYBYGGNAD FLERBOSTADSHUS
GARAGE, PLAN 1 I GOL V (KV) DEL 10

Kanalisationssystem	
SKALA KANTON	NUMMER
	BET