


FÖRKLARINGAR

DÄR EJ ANNAT ANGES GÄLLER FÖLJANDE:
APPARATER BEHOV VÄRANDRÅ ÄR MONTERADE
UNDER GEMENSAM TAKGRAM.
HUVUDJÄRNINGAR DIMENSIONERING ENLIGT
FÖRÄGGS I RÖR I VERTIKAL A-SCHAKT.
INTE REDOVSJADE PÅ PLANRITNINGAR.

LENNINGAR


3615
FK INFALLT I RÖR
EKK/REK PÅ STEG/RÄNN
EKA FRITT PÅ VÄGG/TAK
-G- I ODLV

- [K] KO KOPPLUTTAG000 ÖG, LEDNING SG2.5.
- [B2] 1-VÄGSUTTAG MED LÖCK OCH TIMMER I GEMENSAM TAKGRAM.
- [A] ELMÄTNING HISS I SLING
- [B] ELMÄTNING TILL LÄGENHETER, SE E-632-8-100, -200

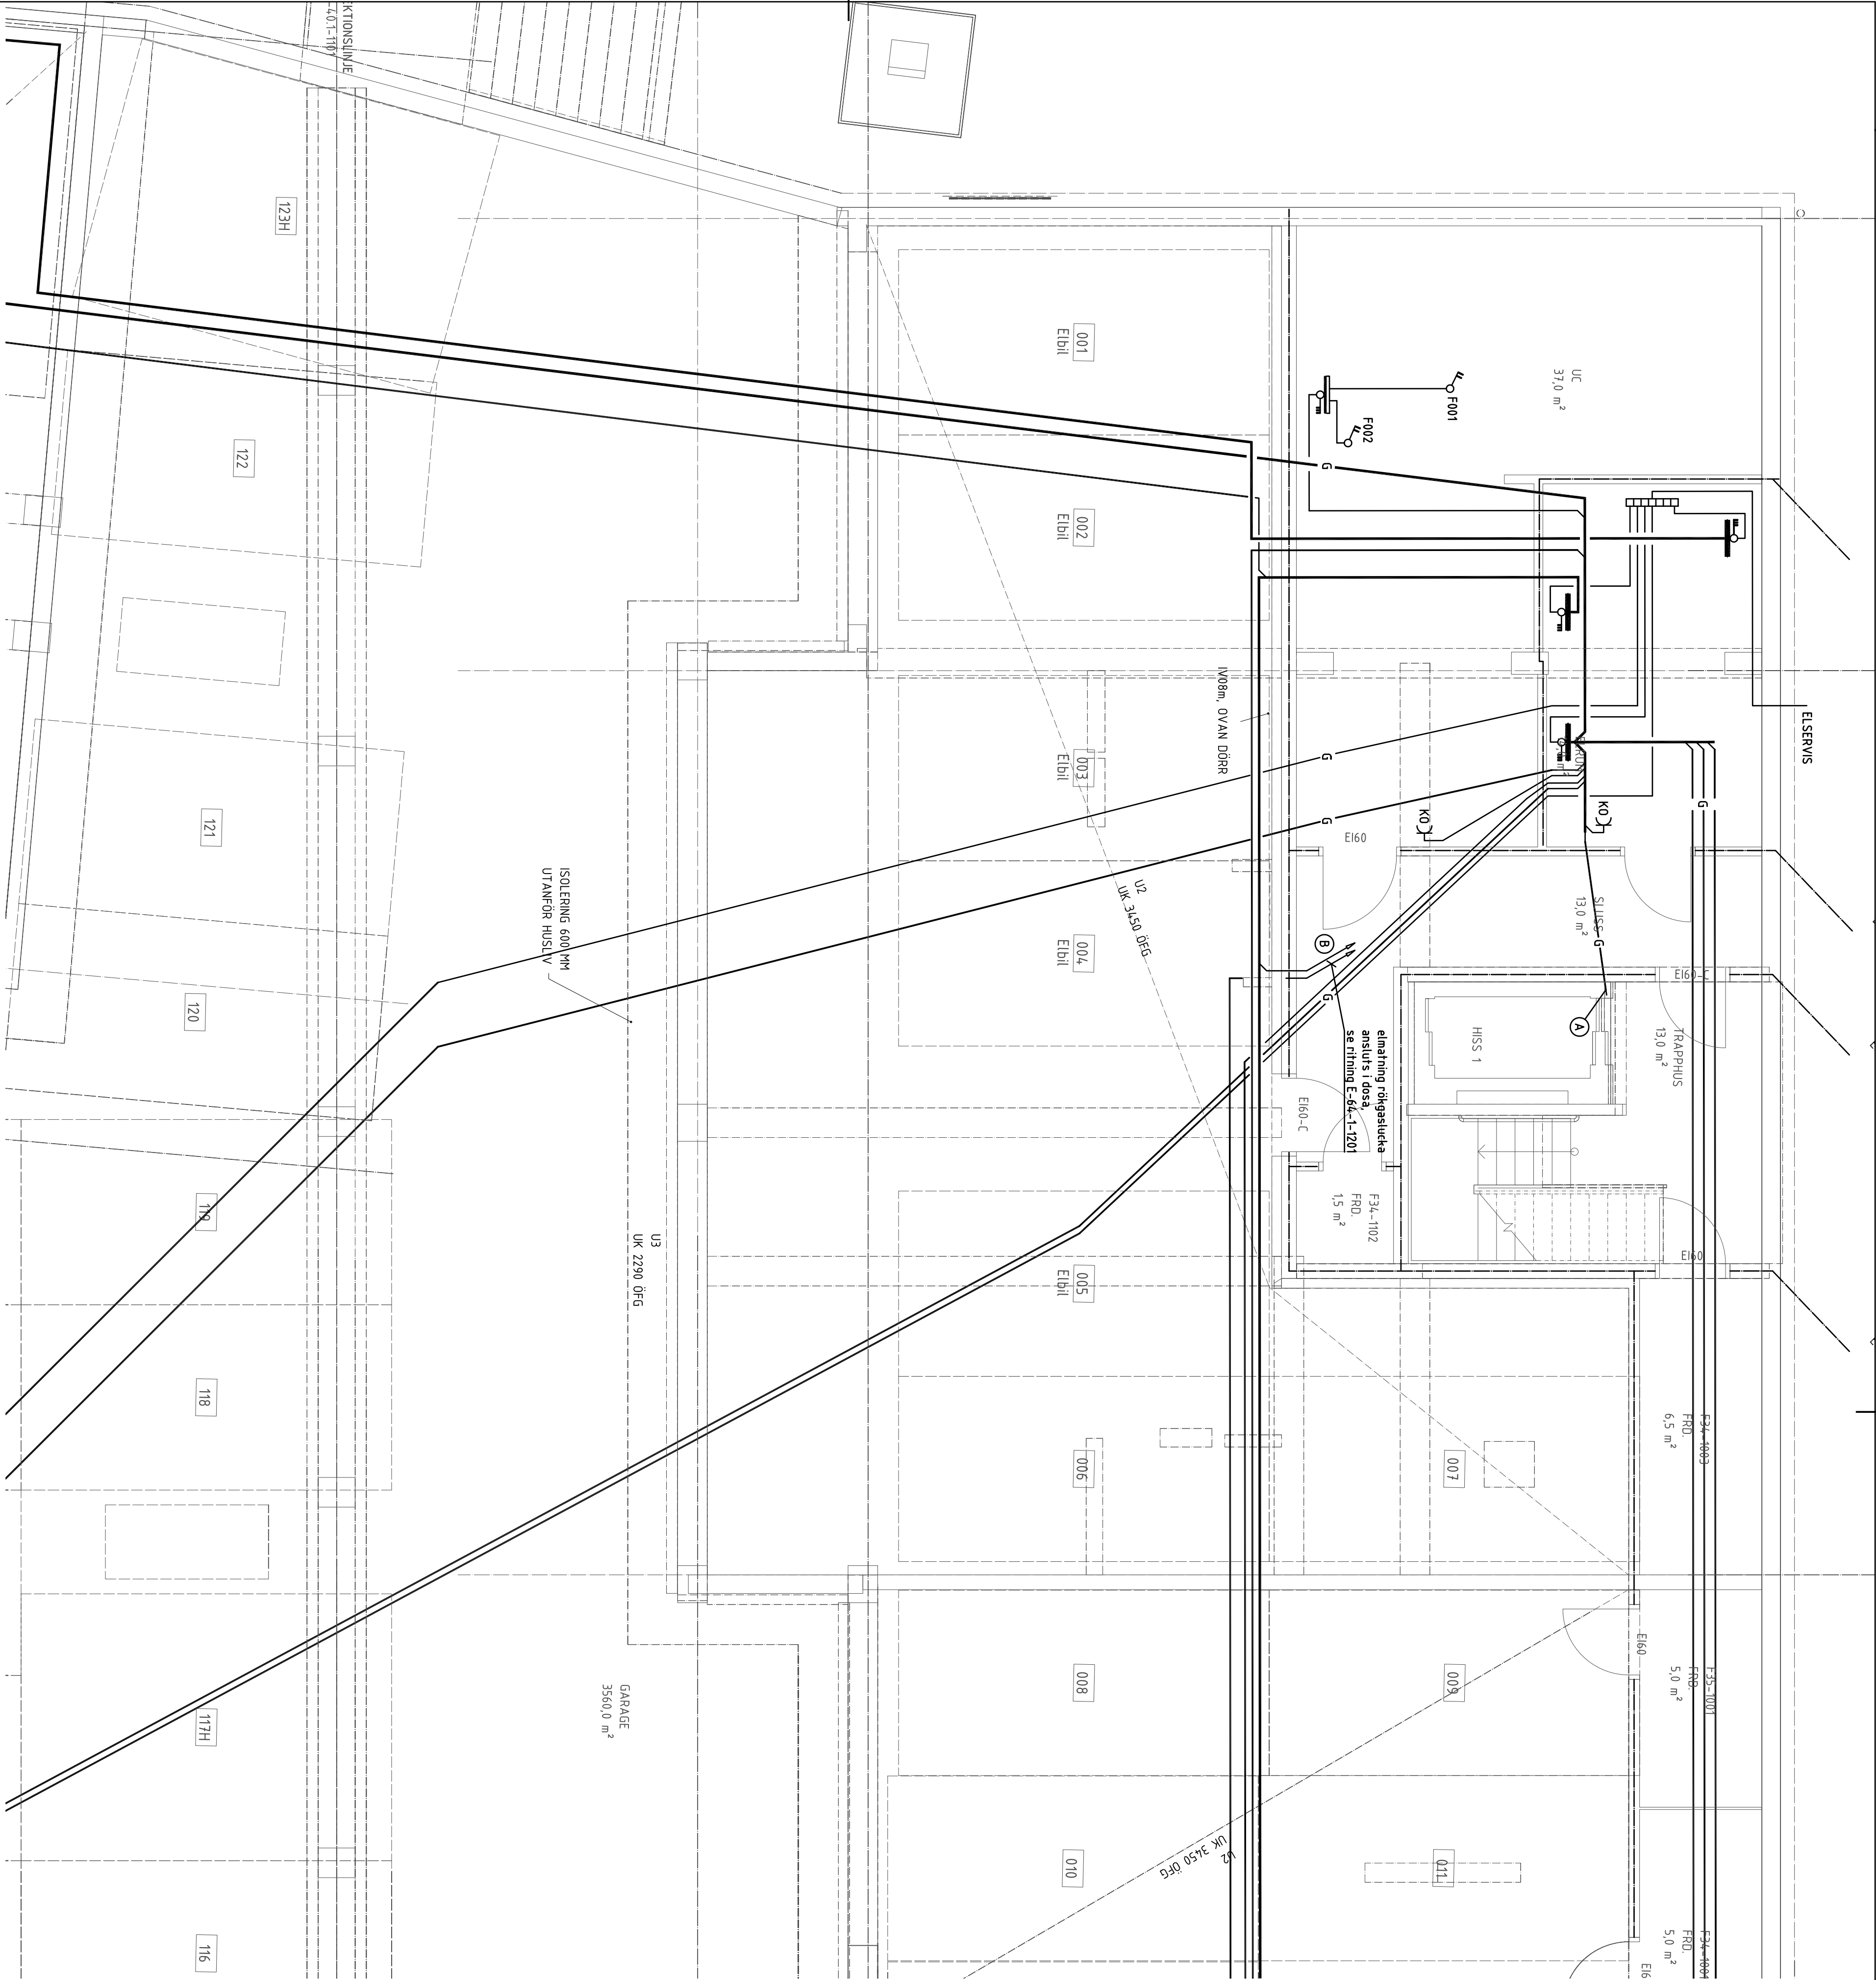

BET	ANT	RELATIONSHANDLING	NN	2016.02.15
		ZONINGEN ANGER	SRM	DATUM

RELATIONSHANDLING

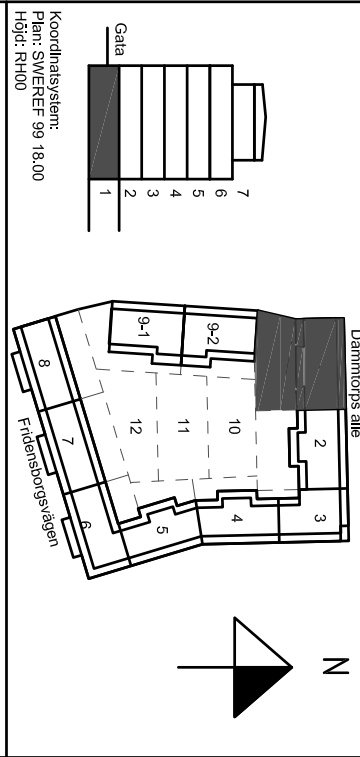

Kv. Liljekonvaljen
JÄRVASTADEN, SOLNA

SKANSKA

A	Skanska Teknik	Tel. 010-448 00 00
K	Biering	Tel. 010-271 80 00
E	Resista AB	Tel. 08-594 970 70
V	Emergavits	Tel. 3716717350
W	Äf infrastruktur AB	Tel. 010 505 00 00
L	Landskapslaget AB	Tel. 08-442 48 20

UPPMÄTA 13020	BEFÄL AV MN	UPPMÄKAS/ÄND MN
DATUM 2014.04.04	GRÄNSÄL AV Mats Nordlund	
NYBYGGNAD FLERBOSTADSHUS PLAN 1 (KV), TRH 1		

Lok
Ljus & Kraft

SKALA
A1:150
A3:100

NUMMER
E-632-1-1101

BET