

UB	15	15	75
TV	15		
VUK	15		
DUBL	15	15	
BKBL	15	15	
SPBL	15	15	
RADIATOR (DÅR E) ANNAT ÅNGES)			12
<u>RÖRMATERIAL</u>			
EXEMPEL - V51-21-22			
V51 ÅNGER MEDIA I RÖRLEDNING, 21 ÅNGER MATERIAL DAR			
<ul style="list-style-type: none"> • FÖRSTA SIFFRAN ÄR RÖRMATERIAL, • ANDRA SIFFRAN ÄR ETT LÖPNUMMER FÖR OLIKA TYPER INOM MATERIALOMRÅDET 			
22 ÅNGER RÖRDIMENSION			
<u>MEDIA</u>			
VPI VÄRME PRIMÄR 60°C			
VSI VÄRME SEKUNDÄR			
RAD 55-40°C			
VENT 50-30 C			
KVI KALLVATTEN			
VVI VÄRMEVATTEN 55°C			
VVC1 VÄRMEVATTEN CIRKULATION			
S1 SPILLVATTEN			
<u>MATERIAL</u>			
<u>1X - STÅLRÖR</u>			
11 STÅLRÖR ENL SS326 ELLER HANDELSTUBER			
PÅ FJÄRRVÄRME PRIMÄR STÅLRÖR ENL SS1887			
ELLER 1878			
14 ELFÖRZINKADE STÅLRÖR TYP MAPRESS			
<u>2X - KOPPARRÖR</u>			
21 HÄRDA KOPPARRÖR ENL SS1889 ELLER SS1890			
22 KOPPARRÖR TYP PRISLÖRÖR			
23 KOPPARRÖR TYP PLUSPRISLÖRÖR			
24 FÖRKROMADE KOPPARRÖR			
<u>3X - PLÄSTRÖR</u>			
31 DAG OCH SPILLVATTENRÖR AV PP.			
32 DAG OCH SPILLVATTENRÖR, LJUDDÄMPADE TYP RAUPIANO			
33 PEX TYP RÖR I RÖR OISOLERADE			
34 PEM-SLANG PN10			
35 PEX RÖR I RÖR OISOLERADE.			
36 ALUPEX RÖR I RÖR, OISOLERADE			
37 ALUPEX RÖR I RÖR, ISOLERADE			
38 ALUPEX HÄRDA RÖR ISOLERADE MED RÖRSKÅL.			
<u>4X - GJUTJÄRNSRÖR</u>			
41 SPILLVATTENRÖR TYP MA			
<u>5X - ROSTFRIA RÖR</u>			
51 SPILLVATTENRÖR ROSTFRIA TYP BLUCHER ELLER LKVARDIGT.			

BET	ANT	ÄNDRINGEN AVSER	SIGN	DATUM
-----	-----	-----------------	------	-------

RELATIONSHANDLING


Koordinatssystem:
Höjd: RH00

Kv. Liljekonvaljen

JÄRVASTADEN, SOLNA

RELATIONSHANDLING


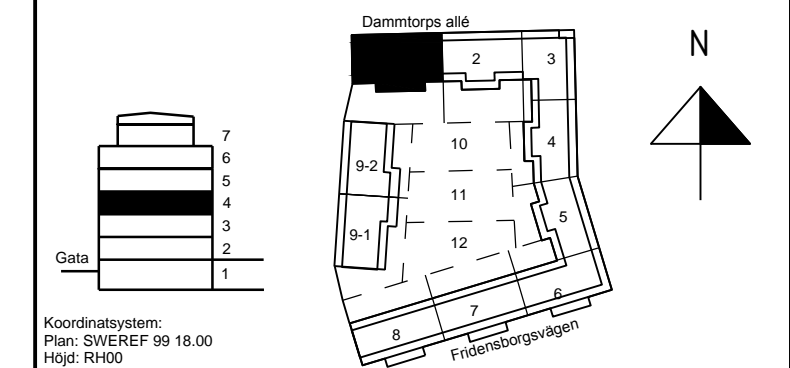

A	Skanska Teknik	Tel. 010-448 00 00
K	Bjerking	Tel. 010-211 80 00
E	Resista AB	Tel. 08-594 970 70
V	Energovaab	Tel. +37167112350
W	ÅF Infrastruktur AB	Tel. 010 505 00 00
L	Landskapslaget AB	Tel. 08-442 48 20

UPPDAG NR 587931	RITAD AV PFN	UPPDAGSANSVARIG OLH
DATUM 2016-02-15	GODKÄND AV	

NYBYGGNAD FLERBOSTADSHUS
RÖRSYSTEM
PLAN 4
TRAPPHUS 1, FG +29.67

SKALA	NUMMER	BET
A1:1:50	V-50-1-1401	
A3:1:100		

