

FÖRKLARINGAR

1. TRÄPANEL,  
22x145, TÄCKMÅLAS

2. FÖNSTER ALUMINIUM

3. STUPRÖR/HÄNGRÄNNOR

4. TAK

5. KLINKER, 300x600

6. DÖRR, STÅL

7.SPALJÉ, TRÄ
- LJUSGRÅ, NCS S 3502-Y

GRÅ, RAL 7012

GRÅ, RAL 7012

SEDUMTAK



MÖRKGRÅ

GRÅ, NCS S 4502-Y

GRÅ, NCS S 4502-Y


KL KODLÄSARE ENL. EL

HÄNVISNINGAR

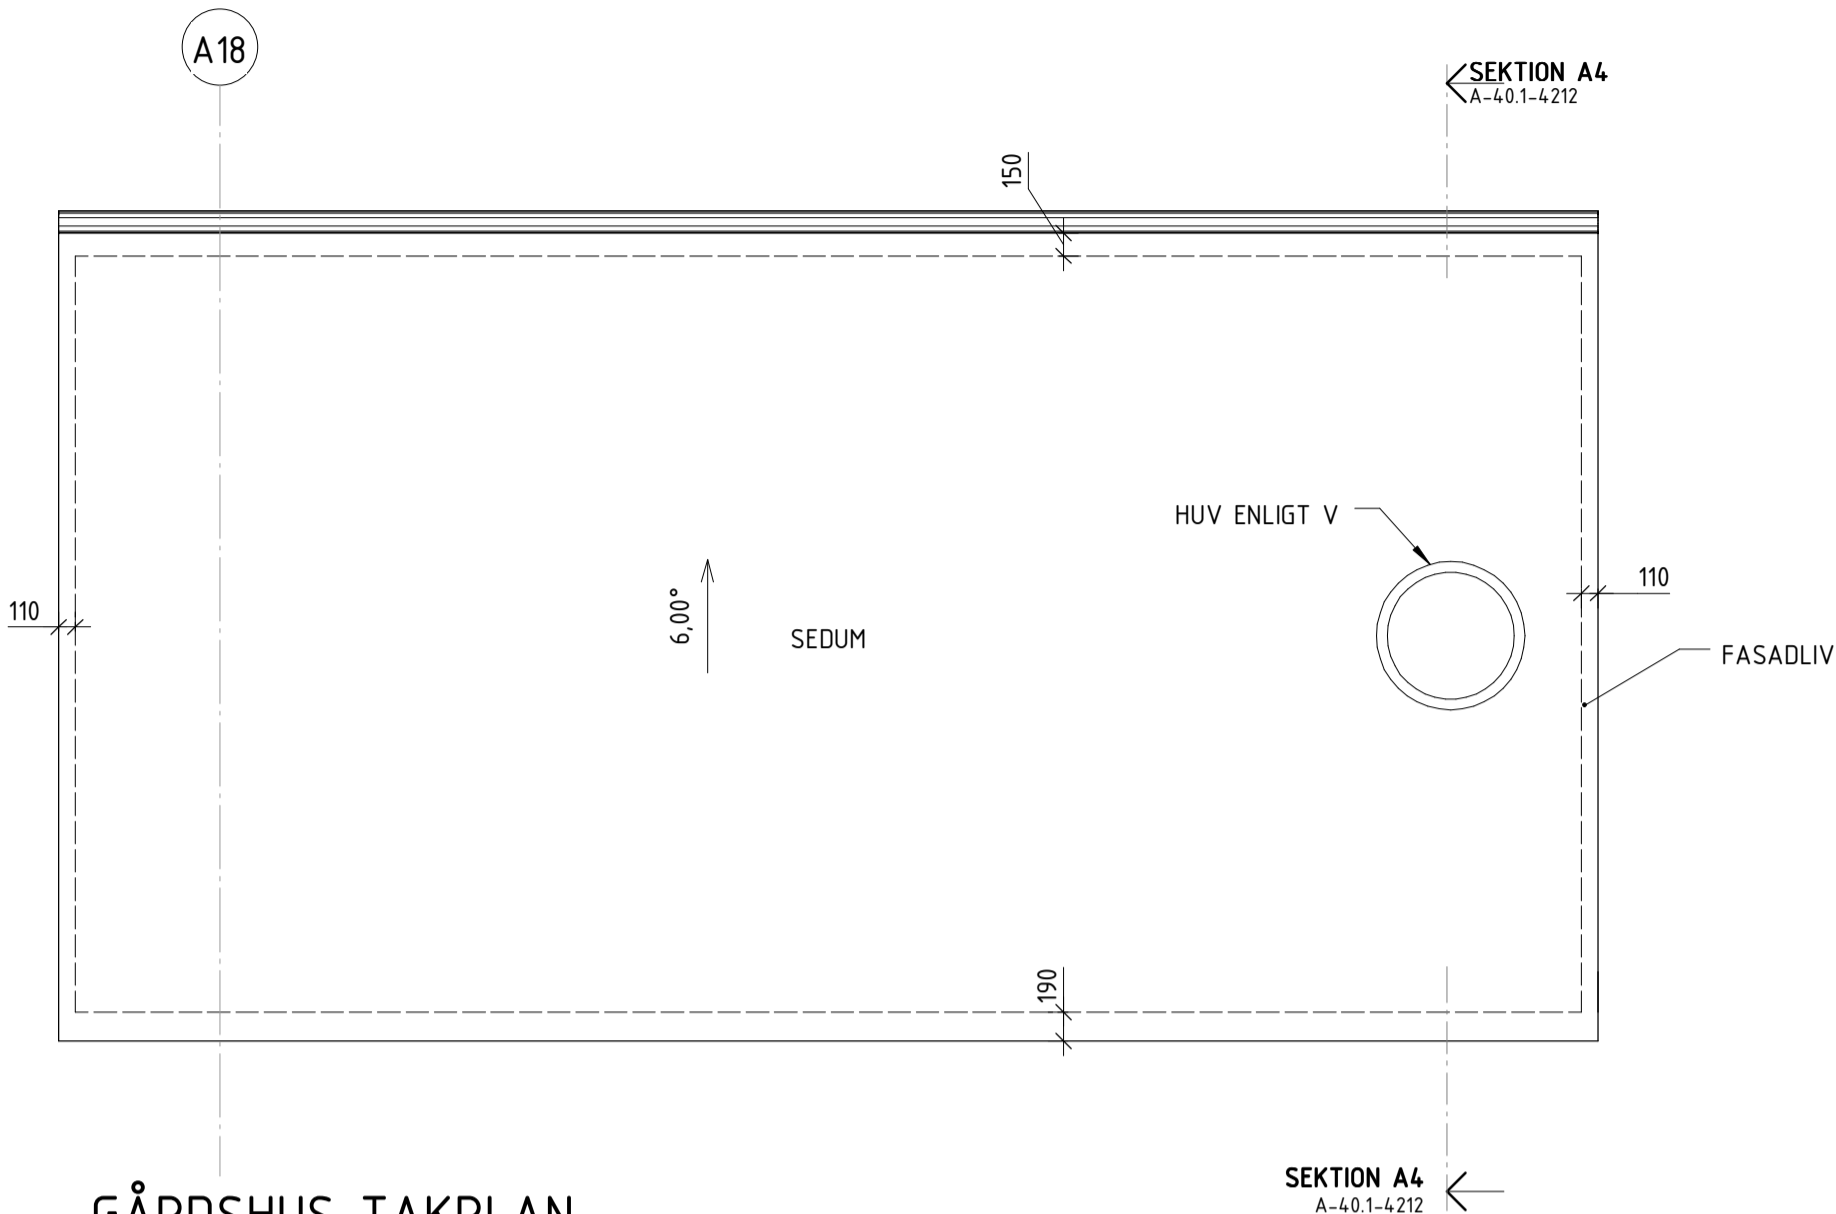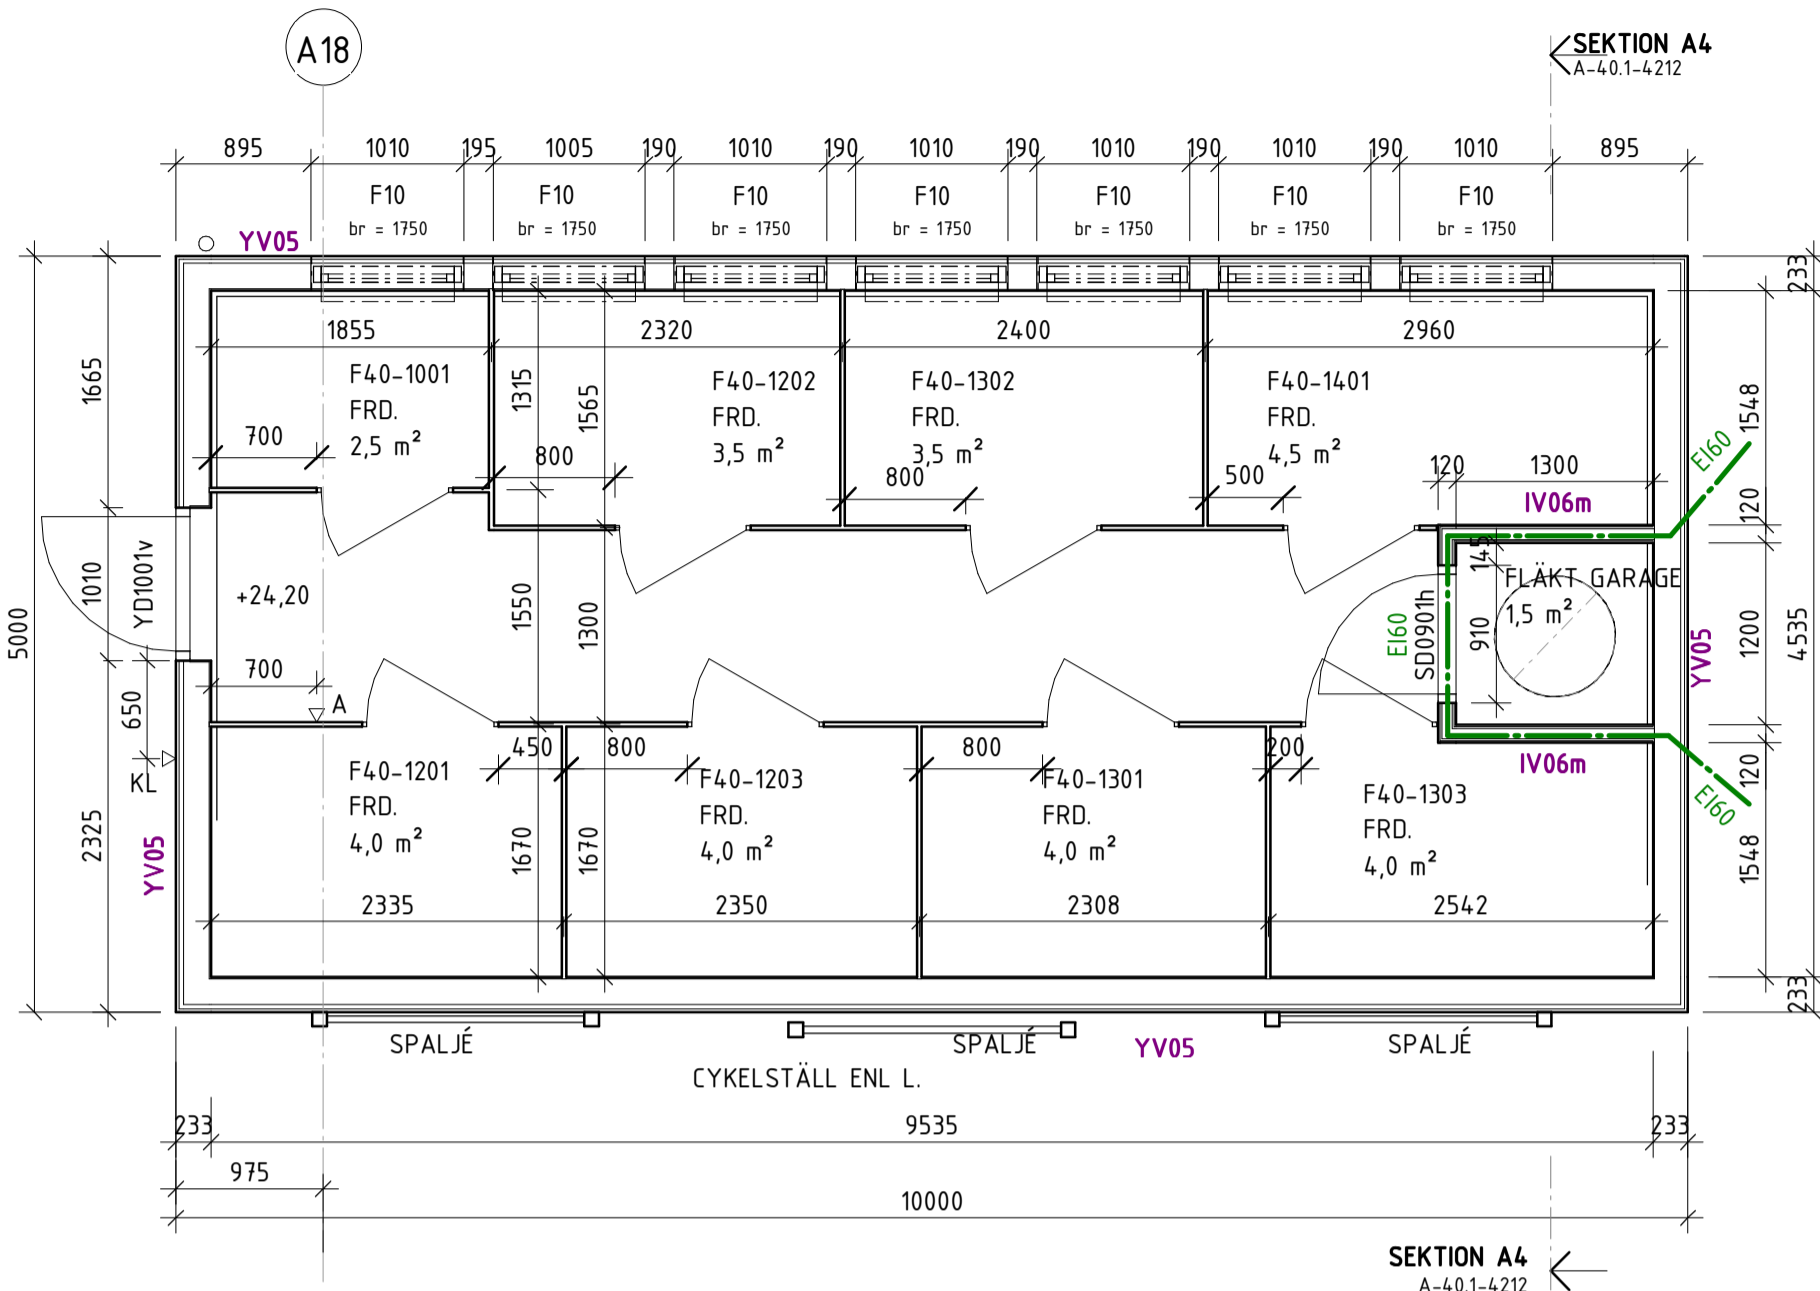


GÅRDSHUS TAKPLAN


Plan 2 Hus 4  
1 : 50

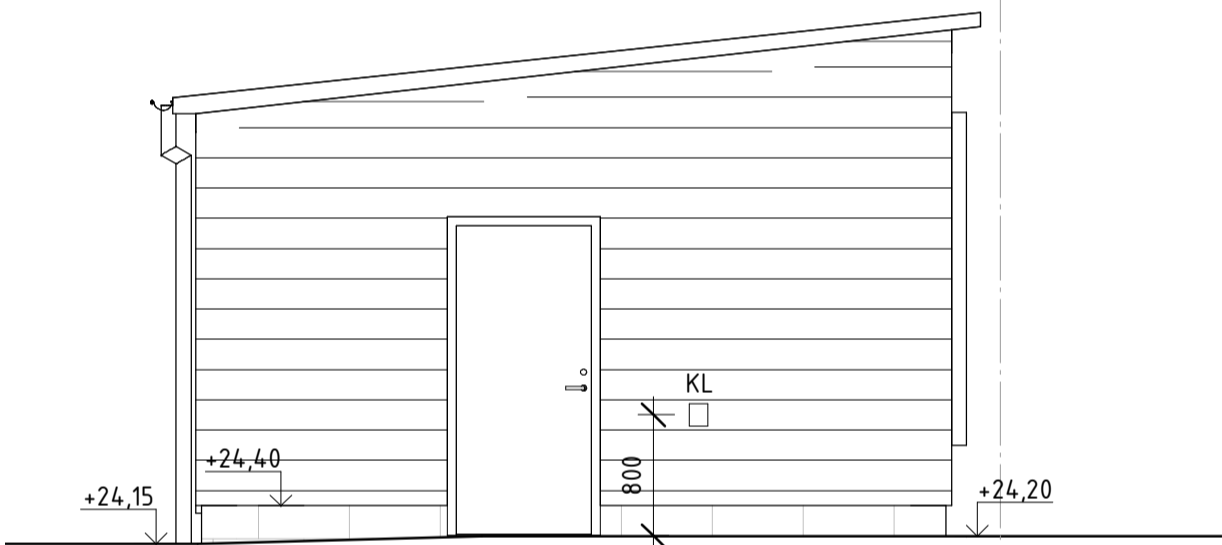


GÅRDSHUS Väster

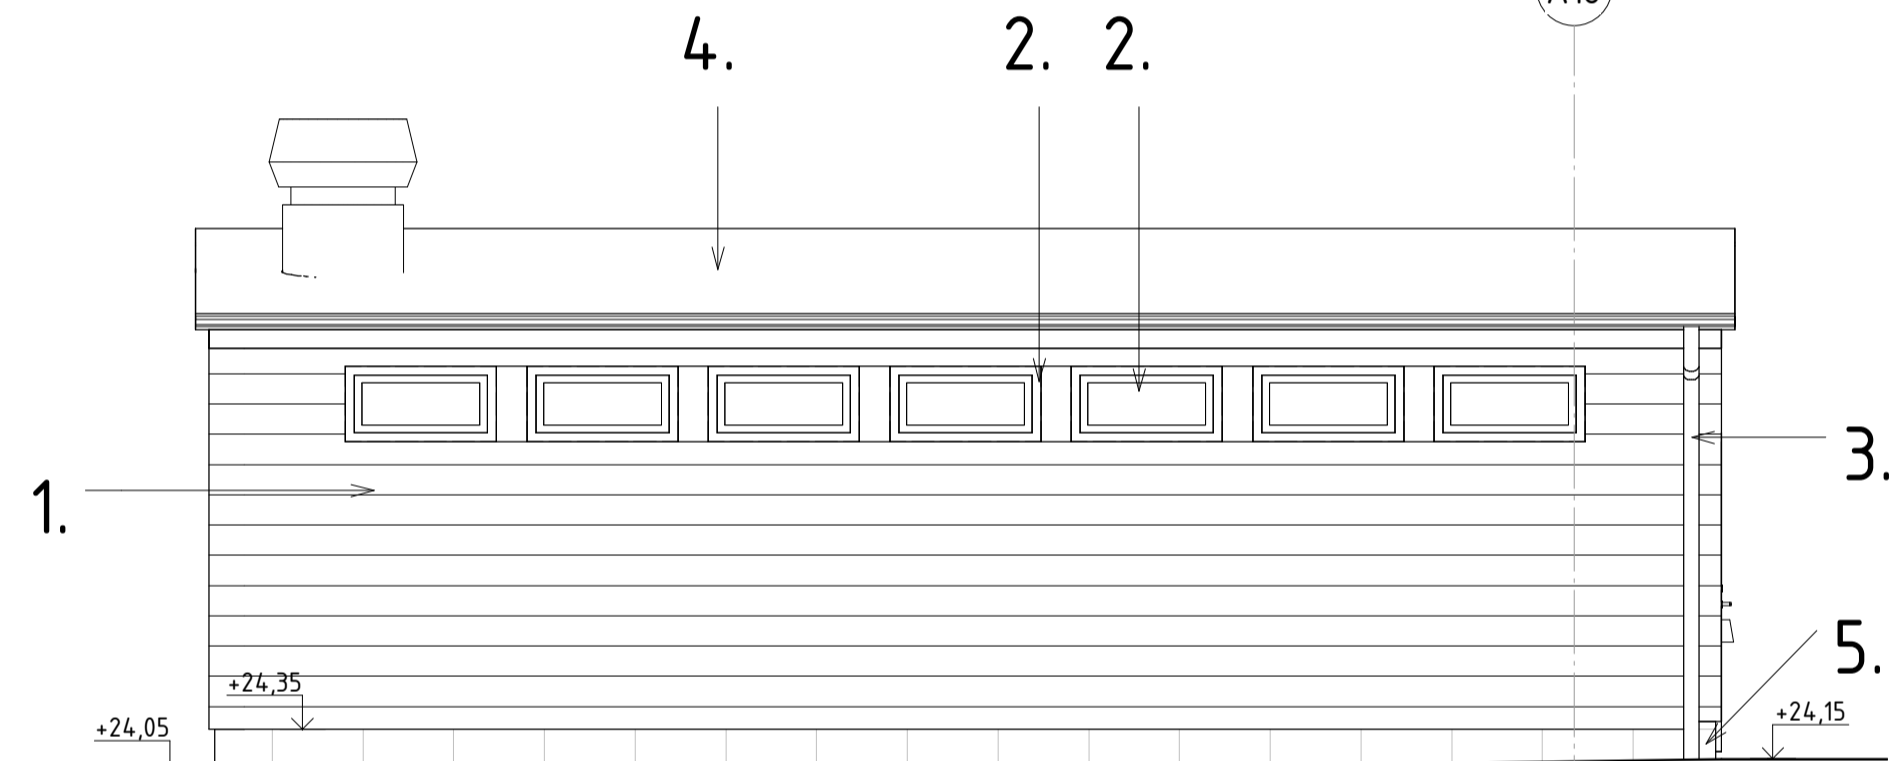


GÅRDSHUS Norr

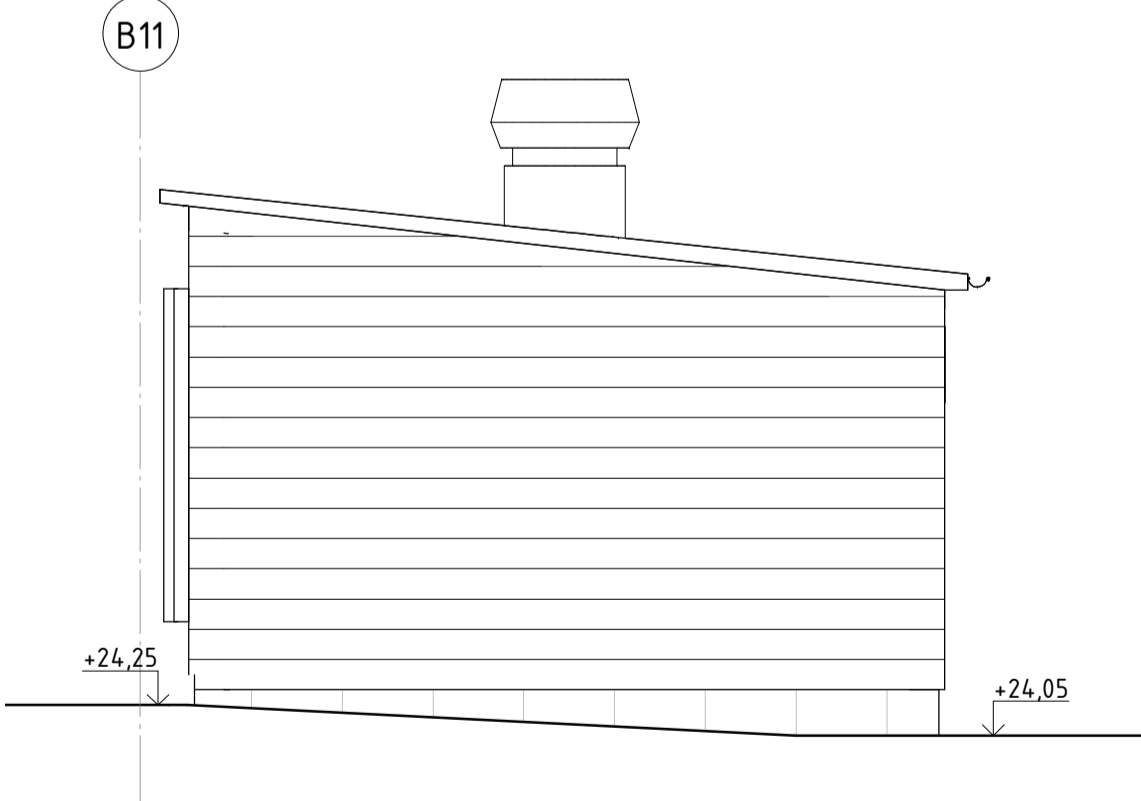


GÅRDSHUS öster

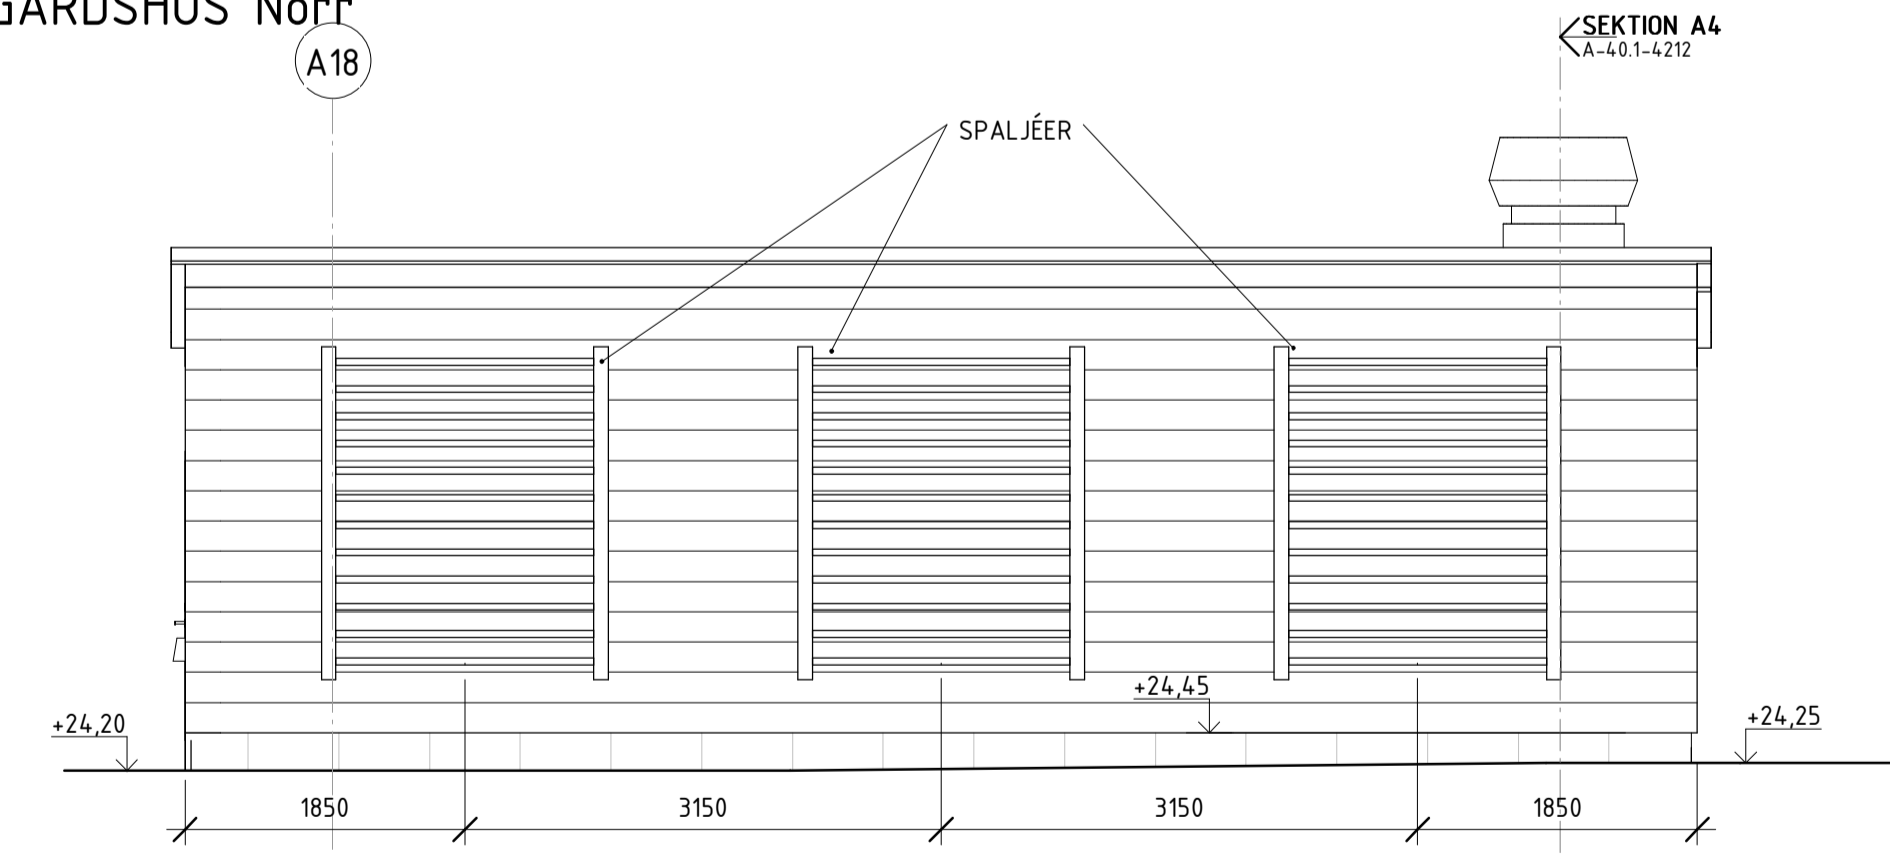

GÅRDSHUS söder

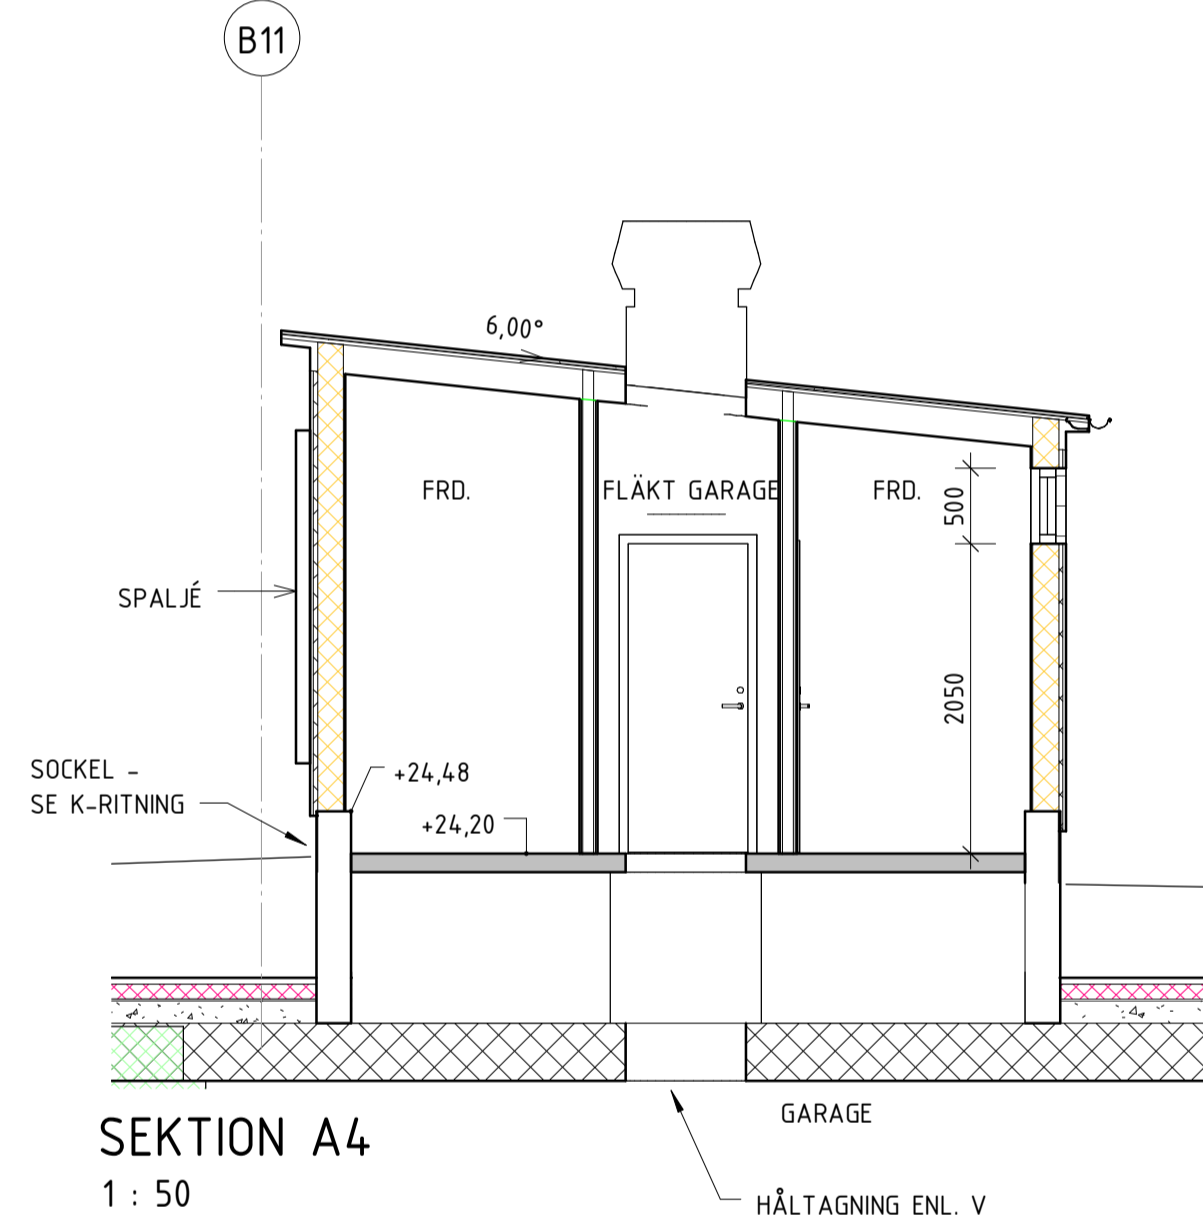

SEKTION A4  
1 : 50

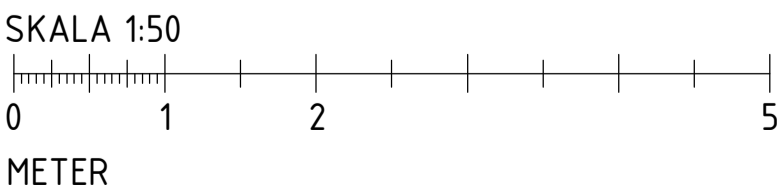

BET	ÄNDRINGEN AVSER	DATUM	SIGN
RELATIONSHANDLING			
Kv. Liljekonvaljen JÄRVASTADEN, SOLNA			
<b>SKANSKA</b>			
<input checked="" type="checkbox"/> A	Skanska Teknik	tel. 010-44 80 000	
<input checked="" type="checkbox"/> K	Björking	tel. 010-211 80 00	
<input checked="" type="checkbox"/> E	Resista AB	tel. 08-594 97070	
<input checked="" type="checkbox"/> L	Landskapslaget AB	tel. 08-442 48 20	
<input checked="" type="checkbox"/> V	Energioavats	tel. +3761 7112350	
<input checked="" type="checkbox"/> w	ÅF Infrastruktur	tel. 010-505 00 00	
UPPRAG NR 141302	RIKADYKONSTR. AV UCB/HA	HANDLÄGGARE U-C Bejtoft	
DATUM 2016-02-15	ANSVARIG Ulla-Carin Bejtoft		
NYBYGGNATION FLERBOSTADSHUS GÅRDSHUS Mått och littera			
SKALA A1 1:50 A2 1:100	NUMMER A-40.1-4212	BET	