
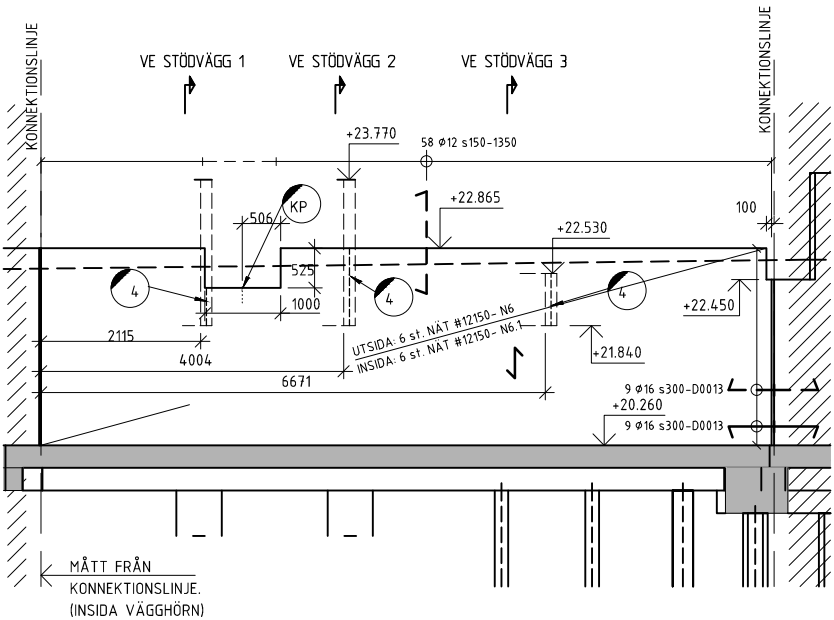


1
2




XREFS:

© BJERKING AB

*) MÅTT RUNT KRÖN.

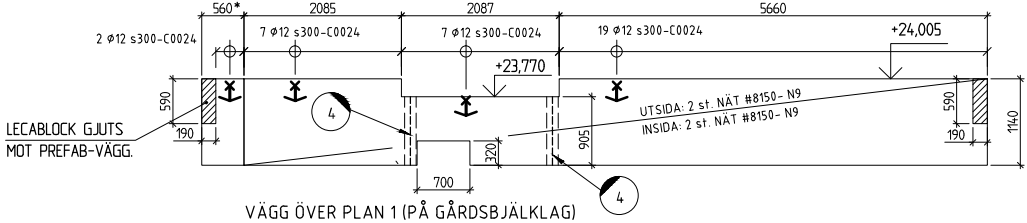

ANGER HUVUDBÄRRIKTNING I VÄGG
ARMERING I PILENS RIKTNING ILÄGGES
YTTERST RESPEKTIVE INNERST I VÄGG.

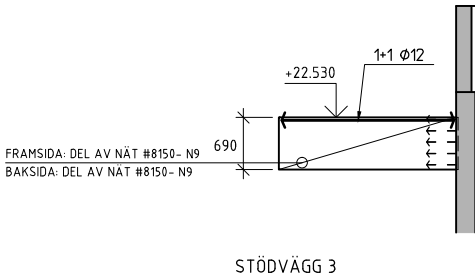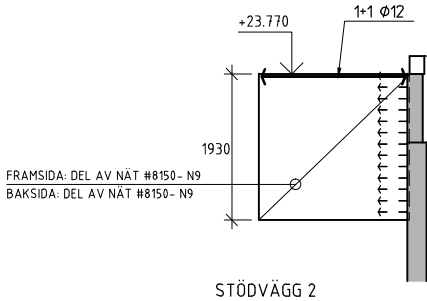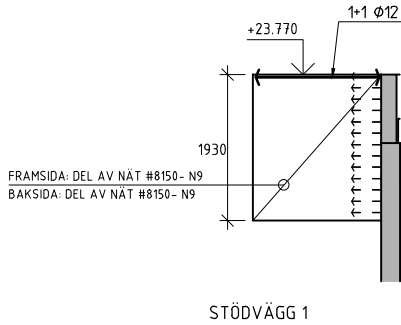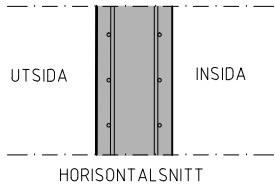

FÖRKLARINGAR

BETECKNINGAR MM ENL

BYGGHANDLINGAR 90

ALLA MÅTT I [mm]

HÖJDER I [m]

ARM. I BAKKANT

ARM. I FRAMKANT

ARM. NÄT AVSLUTAS I ÖK ENL. SEP.

DETALJER. ÖVERMÅTT PÅ UPPSTICKANDE

ARM. NÄT KLIPPES MED MÅTT ENL. SEP.

DETALJER. DÅ MÅTT PÅ UPPSTICK EJ

ERHÅLLES SKALL LÖSJÄRN MONTERAS.

INGJUTNINGSGODS ENL. KP FÖR

ANSLUTNING AV BALKAR PLACERAS

CENTRISKT I VÄGG. DÄR INGET ANNAT

ANGES.

FÖRTAGNINGSPROFIL ENL. KP FÖR

ANSLUTNING AV PREFABVÄGGAR.

SE DET. 6 RITN. K-20-6-1003

COMAX 110 10/150 FÖR ANSLUTNING AV

STÖDVÄGGAR.

FÖRTAGNINGSPROFIL ENL. KP FÖR

ANSLUTNING AV PREFABVÄGGAR.

SE DET. 6 RITN. K-20-6-1003

U1 URSPARNING FÖR VATTENLEDNING:

500x150x100.

SAMTLIGA LÄGEN PÅ INGJ. GODS STÄMS AV

MED HANDLINGAR FRÅN KP.

FÖRESKRIFTER

ALLMÄNNA FÖRESKRIFTER

SE RITNING K-01-0-0000.

BETONGVÄGGEN SKALL VARA

VATTENTÄT OCH SKYDDAS MED MEMBRAN,

CETCO VOLCLAY VOLTEx DS, MIN 500 ÖVER

GW ENL. SEP. GRUNDDETALJ.

LEV. ANVISNINGAR SKALL FÖLJAS

GJUTETAPPER DELAS IN AV ENTR. SÅ ATT

LÄNGD PÅ VÄGG= 12-15m

HÄNVISNINGAR

GRUNDPLANER K-15-1-0001--0012

VÄGGTYPER: K-20-6-0002

TÄTSKIKTSSYSTEM, VOLCLAY K-15-6-1001

TILLHÖRANDE ARM.SPECIFIKATIONER FINNS,

SE RITNINGSFÖRTECKNING

BET ANT ÄNDRINGEN AVSER SIGN DATUM

RELATIONSHANDLING

Kv. Liljekonvaljen

JÄRVASTADEN, SOLNA

SKANSKA

A Skanska Teknik Tel. 010-448 00 00

K Bjerking Tel. 010-211 80 00

E Resista AB Tel. 08-594 970 70

V Energipavats Tel. +37167112350

w AF Infrastruktur AB Tel. 010 505 00 00

L Landskapslaget AB Tel. 08-442 48 20

UPPDRAGS NR 13U22880

REVISOR AV GRN

2016-02-15

NYBYGGNAD FLERBOSTADSHUS


VÄGGELEVATION, VE 8

ARMERINGSRITNING


NUMMER K-22-4-1014

I BET

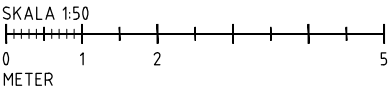

LAGER:

PLG. 2016-02-04, 14:01, K:\UPPDRAG\1\NAVET\13U22880\K\RH\MODELL\K-20-100001DWG, gm