


BJÄLKLAGSTYP - BT1

BJÄKLKAG - LÄGENHETER/BUTIK

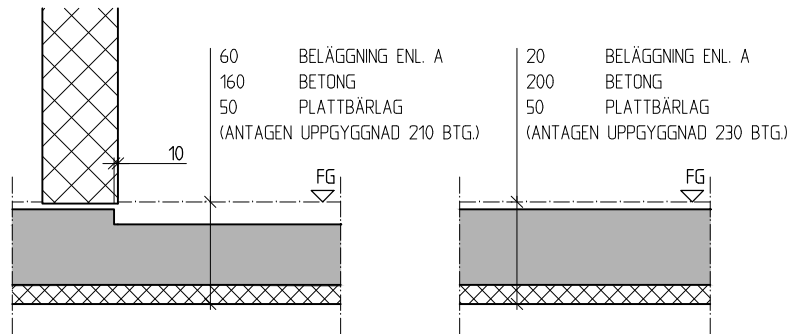


BJÄLKLAGSTYP - BT2.1

BJÄKLKAG - TRAPPHUS PLAN 1 (ENTRÉÉR)


BJÄLKLAGSTYP - BT2.2

BJÄKLKAG - TRAPPHUS PLAN 2-6

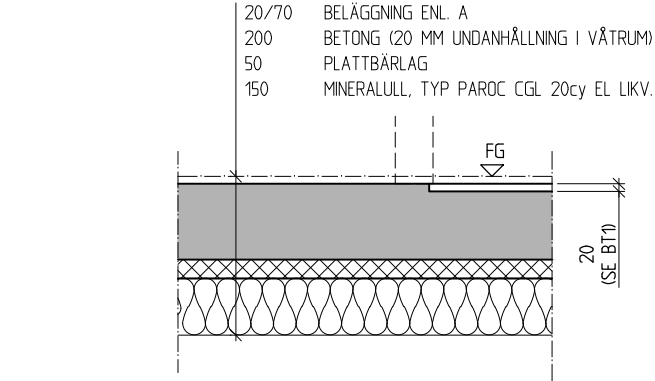

BJÄLKLAGSTYP - BT3


BJÄKLKAG - LÄGENHETER/BUTIK

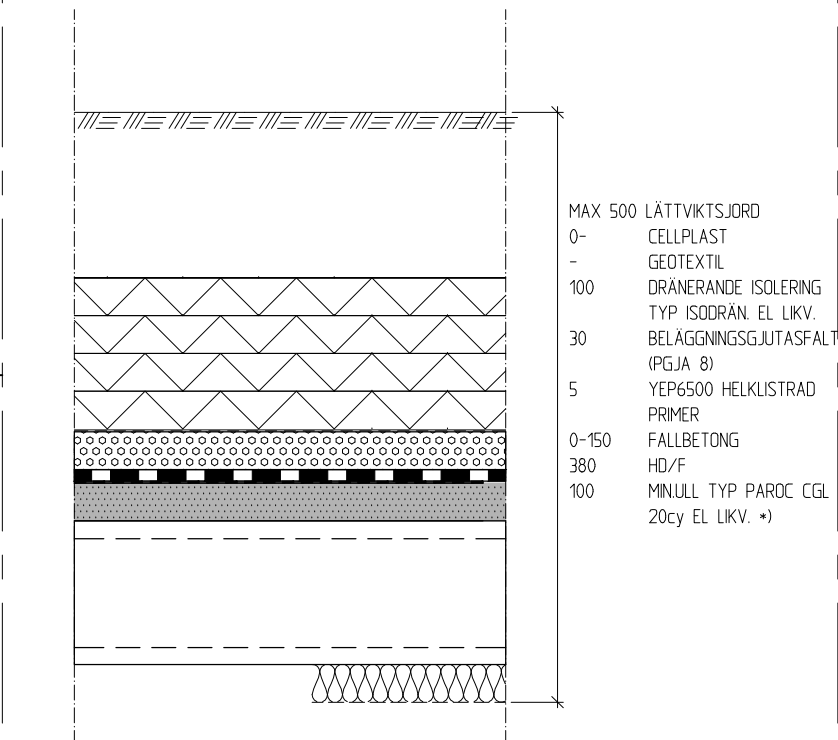

BJÄLKLAGSTYP - BT4


GÅRDSBJÄKLKAG

*) ISOLERING I TAK OCH RUNT GÅRDSBALK ENL. SEP. DETALJER

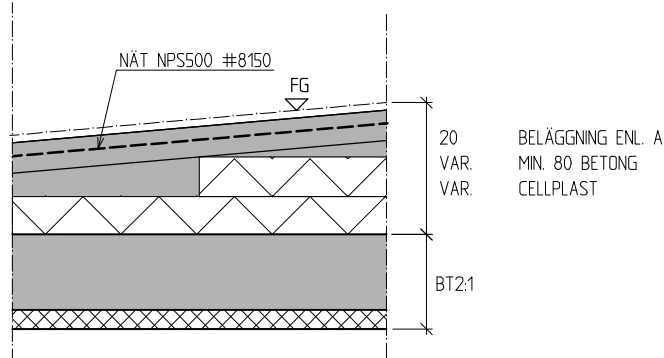


BJÄLKLAGSTYP - BT5

BJÄKLKAG - BT2.1 MED RAMP

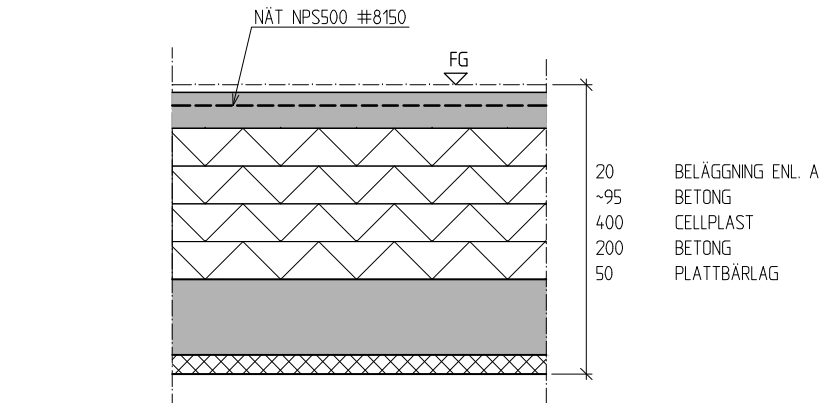


BJÄLKLAGSTYP - BT6

BJÄKLKAG - INDRAGNA LÄGENHETER PÅ ÖVERSTA PLAN

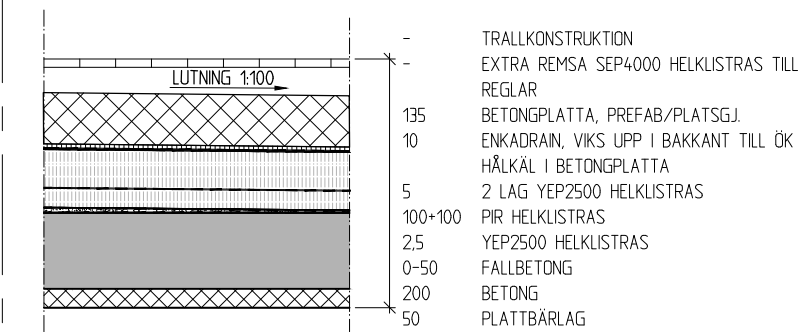


BJÄLKLAGSTYP - BT7

TERRASSBJÄKLKAG

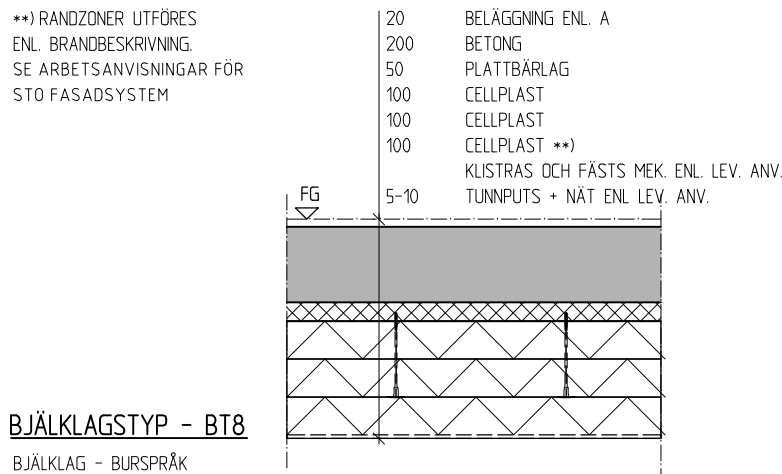

BJÄLKLAGSTYP - BT8

BJÄKLKAG - BURSPRÅK

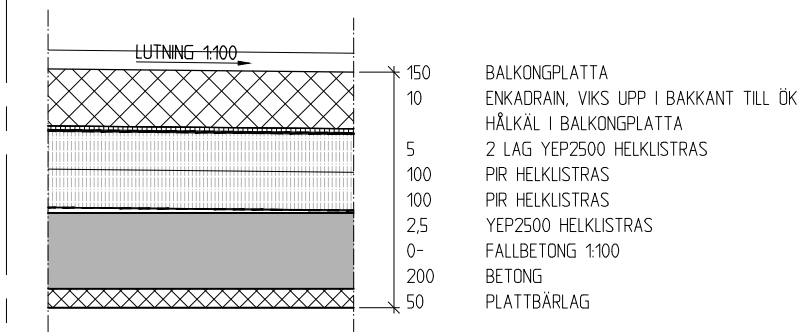

BJÄLKLAGSTYP - BT9

BJÄKLKAG INDRAGEN BALKONG

FÖRESKRIFTER

ALLMÄNNA FÖRESKRIFTER
SE RITNING K-01-0-0000.

FÖRKLARINGAR

BETECKNINGAR MM ENL.
BYGGHANDLINGAR 90

ALLA MÅTT I [mm]

HÖJDER I [m]


FG AVSER FÄRDIGT GOLV.
UK AVSER UNDERKANT BTG.

- BETONG, PREFAB
- BETONG
- FALLBETONG
- HÅRD MIN.ULLSBOARD
- MIN.ULL
- CELLPLAST
- PIR
- TRÄ
- ISODRÄN (EL. LIKV.)
- GEOTEXTIL
- TÄTSKIKT
- GRÄNS FÖR KP

HÄNVISNINGAR

BET	ANT	ÄNDRINGEN AVSER	SIGN	DATUM
-----	-----	-----------------	------	-------

RELATIONSHANDLING

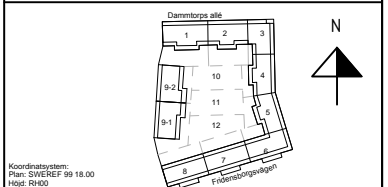

Kv. Liljekonvaljen
JÄRVASTADEN, SOLNA

SKANSKA

A	Skanska Teknik	Tel. 010-448 00 00
K	Bjerking	Tel. 010-211 80 00
E	Resista AB	Tel. 08-594 970 70
V	Energavats	Tel. +37167112350
w	ÄF Infrastruktur AB	Tel. 010 505 00 00
L	Landskapslaget AB	Tel. 08-442 48 20

UPPGIVS NR	REVIS AV	UPPGIVSANSVARS
13U22880	MJN	MJN
DATUM	ÖVERGÅVD AV	
2016-02-15	MJN	

NYBYGGNAD FLERBOSTADSHUS

BJÄKLKAGSTYPER

SKALA	NUMMER	I BET
A1: 1:10 A3: 1:20	K-20-6-0003	