

FÖRKLARINGAR

ALLA MÄTT ANGES I MILLIMETER

---	BRANDCELLSGRÄNS EI60
---	BRANDCELLSGRÄNS EI30
---	BRANDCELLSGRÄNS EI15
---	TILL VAL
xxx	PARKERINGSPLOTS NR xxx
BV	BRANDGASVENTILATION
GB	GOLVBRUNN ENL. VS
KL/A	KODLÄSARE/ARMBÄGSKONTAKT ENL. EL
IL	CENTRUM 800 MM ÖVER MARK/GOLV
MCxx	INSPEKTIONSLUCKA
PG	MOTORCYKELPLATS NR xx
PG	PUMPGRUP ENL. V OCH K
RL	RÖKLUCKA
SR	STUPRÖR
TL	TAKLUCKA
U01 osv	UNDERTAK, SE FÖRESKRIFTER
V	SCHAKT FÖR VENTILATION
VL	VINDSLUCKA
VS	SCHAKT FÖR RÖRINSTALLATIONER
UL	UPPSTIGNINGSLUCKA

FÖRESKRIFTER

FÖR HÅLTAGNING, SE ÄVEN K, VVS- OCH ELHANDLINGAR.
REGLAR I VÄGG ANPASSAS TILL INSTALLATIONS-GENOMFÖRINGAR.
FÖRSTÄRKNINGAR GÖRS I VÄGGAR FÖR MONTAGE AV
INREDNINGSENHETER OCH VÄGGHÄNGD UTRUSTNING.

SCHAKT IGENGJUTES I BJÄLKLAG I SAMMA KLASS SOM
BJÄLKLAGET.

UNDERTAK:

- U1 600x600x18. DIKT MONTAGE. KANT B. LIMMAS. VITA, KLASS C (TRAPPHUS)
- U2 150 MM MINULL. ENL. K (GARAGE)
- U3 100 MM MINULL. - RANDISOLERING (GARAGE)
- U4 FAST GIPSUNDERTAK, EI60, 2x12,5 GIPS PÅ REGLAR


UNDERTAK I TRAPPHUS PLAN 2 OCH UPPÅT - SE
TRAPPHUSRITNINGAR A-434-021 OSV.
UNDERTAK I LOKALER - SE A-431-2601 OSV.

HÄNVISNINGAR

DETALJER - SE A-426-001 osv, A-436-001 osv
FÖNSTER OCH FÖNSTERDÖRRAR - SE A-424-001 M.F.L.
ENTRÉPARTIER - SE A-424-011
DÖRRAR - SE A-434-001 OSV.
VÄGGTYPER - SE A-435-001
KONTRASTMARKERINGAR I TRAPPHUS - SE A-434-021 osv.

BET	ÄNDRINGEN AVSER	DATUM	SIGN																		
RELATIONSHANDLING																					
Kv. Liljekonvaljen JÄRVASTADEN, SOLNA																					
SKANSKA																					
<table><tr><td>A</td><td>Skanska Teknik</td><td>tel. 010-44 80 000</td></tr><tr><td>K</td><td>Björking</td><td>tel. 010-211 80 00</td></tr><tr><td>E</td><td>Resista AB</td><td>tel. 08-594 97070</td></tr><tr><td>L</td><td>Landskapslaget AB</td><td>tel. 08-442 48 20</td></tr><tr><td>V</td><td>Energovalet</td><td>tel. +3761 7112350</td></tr><tr><td>w</td><td>ÅF Infrastruktur</td><td>tel. 010-505 00 00</td></tr></table>				A	Skanska Teknik	tel. 010-44 80 000	K	Björking	tel. 010-211 80 00	E	Resista AB	tel. 08-594 97070	L	Landskapslaget AB	tel. 08-442 48 20	V	Energovalet	tel. +3761 7112350	w	ÅF Infrastruktur	tel. 010-505 00 00
A	Skanska Teknik	tel. 010-44 80 000																			
K	Björking	tel. 010-211 80 00																			
E	Resista AB	tel. 08-594 97070																			
L	Landskapslaget AB	tel. 08-442 48 20																			
V	Energovalet	tel. +3761 7112350																			
w	ÅF Infrastruktur	tel. 010-505 00 00																			
UPPRAG NR 141302 RITAD/KONSTR. AV UCB/HA HÄNDLAGARE U-C Bejtoft																					
DATUM 2016-02-15 ANSVARIG Ulla-Carin Bejtoft																					
NYBYGGNATION FLERBOSTADSHUS TRAPPHUS 3, PLAN 2 (ENTRÉ)																					
Mått och littera																					
SKALA: A1 1:50 A3 1:100		NUMMER BET																			
A-40.1-1203																					

SKALA 1:50

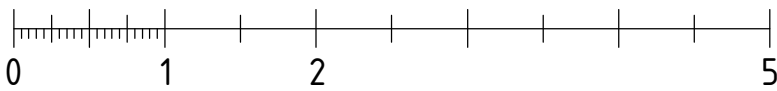

METER