

FÖRKLARINGAR

DÄR EJ ANMÄT ANGES GÄLLER FÖLJANDE:

APPARATER BREDVID VARANDRA ÄR MONTERADE UNDER GEMENSAM TAKKRAM.

SE ARKITEKTENS UPPSTÄLLNINGSRITNINGAR ÖVER KÖK OCH BADRUM FÖR EXAKTA APPARATPLACERINGAR.

LEDNINGAR OCH RÖR TILL LÄGENHETER SOM ÄR FÖRLAGDA I VERTIKLA SCHAKT ÄR REDOVISADE PÅ NÄTSCHEMAN.

LEDNING FÖR PASSAGEANLÄGGNING

LEDNING INOM LÄGENHETER

LEDNING FÖR FASTIGHETSNET

UTTAG 300 OG (INOM LÄGENHETER)

UTTAG 1000 OG (INOM TEKNISKA UTTRYMMEN)

KORSKOPPLING FÖR MULTIMEDIANÄT MED

MULTIMEDIAYOUTTAG FÖR ANTENN, TELEFON OCH

DAT I A. DUBBELT SKARMAT MODULROUTTAG

BRANDVARNARE

UNDERCENTRAL FÖR PASSAGEANLÄGGNING

KOMMUNIKATIONSMODUL

DELNINGSBOKS PÅ VÄGG ÖVAN UNDER TAK

IR-LÄSARE FÖR POSTEN

I/O-BOX I EINSCH.

BERÖRINGSFRI LÄSARE MED KNAPPSPÄTS, UK 900 OH

BERÖRINGSFRI LÄSARE, UK 900 OH

SPRIDNINGSPUNKT FÖR DÖRRMÖJÖ

ELLÄS INGÅR I BE.

MIKROBRYTTARE INGÅR I BE.

KÄRNVÄRBERING INGÅR I BE.

10-PÄRSPUNKT

KNAPP 1200 OG FÖR STYRNING AV RÖKLÖSLICKA I

TRÅPPLUSTORP. LEDNING 4x2x0,5

STRÖMFÖRSEERIS VIA TRANSFORMATOR

LÄRN ANSLUTS TILL APPARATSKÅP I PLAN 1.

APPARATDOGA ÖVAN DÖRRKRAM FÖR VÄTNING

AV RUMSTEMPERATUR.

FÖR RITNINGAR ÖVER PLAN 3-6 ÄR LIGH-ÄR

INFÖRT BREDVIS GIVARSYMBOL.

2 ST VP20 MELLAN VÄTTEFÖRDELARE OCH


ELECENTRAL.

VP20 MELLAN ELECENTRAL OCH PLAN 1.

VP20 MELLAN REFERENSGIVARE, 2000 OG OCH PLAN 1.

BET	ANT	RELATIONSHANDLING	NN	2016.02.15
		ANMÄNKEN ANMÄR	SIGN	DATUM

RELATIONSHANDLING

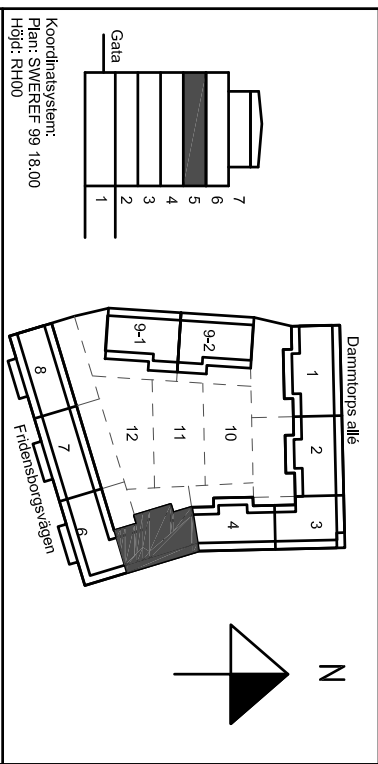

Kv. Liljekonvaljen
JÄRVASTADEN, SOLNA

SKANSKA

A	Skanska Teknik	Tel. 070-4448 00 00
K	Bierking	Tel. 070-271 80 00
E	Resista AB	Tel. 08-594 970 70
V	Emergoavis	Tel. 37167112530
W	Älfröstrukturer AB	Tel. 070 505 00 00
L	Landskapslaget AB	Tel. 08-442 48 20

UPPHÅLLAR	BETÄD AV	UPPHÅLLSANSVARIG
13020	AH	MN

DATUM	2014.10.28	Wais Nordlund
NYBYGGNAD FLEKTBOSTADSHUS	PLAN 5 (3 TR), TRH 5	

SKANSKA

Liis & Kraft

NUMMER

E-64-1-2505

TELEFON

070-4448 00 00

NUMMER

13020

TELEFON

070-271 80 00


