

FÖRKLARINGAR

DÄR EJ ANNAT ANGES GÄLLER FÖLJANDE:

APPARATER BREDVID VARANDRA ÄR MONTERADE UNDER GEMENSAM TÄCKKAP.

SE ARKITEKTENS IPPSTÄLLNINGSRITNINGAR ÖVER KÖK OCH BADRUM FÖR EXAKTA APPARATPLACERINGAR.

LEDNINGAR OCH RÖR TILL LÄGENHETER SOM ÄR FÖRLAGDA I VERTIKLA SCHAKT ÄR REDOVISADE PÅ NÄTSCHEMAN.

LEDNING FÖR PASSAGENLÄGGNING

PARTYINMÅD 4x2x0,5

LEDNING INOM LÄGENHETER

OSKÄRMAD 4-PÅRS KABEL KÄT 6

LEDNING FÖR FASTIGHETSNÄT

PARTYINMÅD 4x2x0,5

UTTAG 900 ÖG (INOM LÄGENHETER)

UTTAG 1000 ÖG (INOM TENNISKA UTTRYMMEN)

KORSKOPPLING FÖR MULTIMEDIAIT MED

MODULAPPARATER INBETGITT I ELCENTRAL.

MULTIMEDIAUTTAG FÖR ANTENN, TELEFON OCH DATA. DUBBELT SKÄRMAT MODULARUTTAG.

BRANDVARNARE

UNDERCENTRAL FÖR PASSAGENLÄGGNING

KOMMUNIKATIONSMODUL

DELNINGSSBOX PÅ VÄGG ÖVAN UNDER TAK.

IR-LASARE FÖR POSTEN.

1/0-80X I EINSCH.

BERÖRINGSFRI LASARE MED KNAPPSAT. UK 900 ÖM

BERÖRINGSFRI LASARE. UK 900 ÖM.

SPRIDNINGSPUNT FÖR DÖRRMILJÖ

ELLÄS INGÅR I BE.

MIKROBRYTTARE INGÅR I BE.

KÄRMÖVERÖRNING INGÅR I BE.

10-PÅRSPLUNT

KNAPP 1200 ÖG FÖR STRYKNING AV RÖKLUCKA I TRÄPPHUSÖPP. LEDNING 4x2x0,5.

STRÖMFÖRÖRIS VIA TRANSFORMATOR.

LARM ANSLUTS TILL APPARATSKÅP I PLAN 1.

APPARATÖSA ÖVAN DÖRRKÄRM FÖR MÄTNING

AV RUMSTEMPÉRATUR.

FÖR RITNINGAR ÖVER PLAN 3-6 ÄR IGH-ÄR

INFÖRT BREDVIDS GIVARSYMBOL.

2 ST VP20 MELLAN VÄTTFÖRDELARE OCH ELCENTRAL.

VP20 MELLAN ELCENTRAL OCH PLAN 1.

VP20 MELLAN REFERENSGIVARE, 2000 ÖG OCH PLAN 1.

FÖRBEREDS MED KANALISATION FÖR:

- MAGNETKONTAK I DÖRRKÄRM

- ELLÄS I DÖRRKÄRM

- MIKROBRYTTARE I DÖRRBILÅD

- KÖLLÄS


OPTOPÄNNING TILL LÄGENHETER,

SE E-64.3 B-100, -200

KANALISATION VP20 PÅ VIND MELLAN HISSSCHAKT

BET	ANT	RELATIONSHANDLING	NN	2016.02.15
BET	ANT	ÄNDRINGEN ANGÄR	SKÖN	DATUM

RELATIONSHANDLING

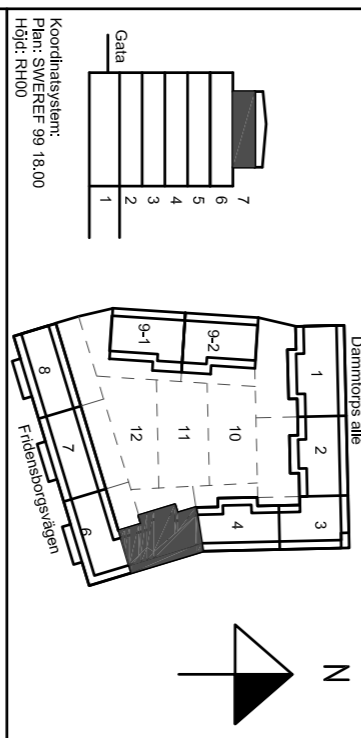

Kv. Liljekonvaljen
JÄRVASTADEN, SOLNA

SKANSKA

A	Skanska Teknik	Tel. 070-4448 00 00
K	Bierking	Tel. 070-271 80 00
E	Resista AB	Tel. 08-594 970 70
V	Emergoavis	Tel. 3716711250
W	Älfröstrukturer AB	Tel. 070 505 00 00
L	Landskapslaget AB	Tel. 08-442 48 20

UPPMÄTARE	BETÄL AV	UPPMÄTARFÄSKNING
13020	AH	MN

DATUM	SKICKAD AV
2014.03.26	Mats Nordlund

NYBYGGNAD FLERBOSTADSHUS PLAN 7 (5 TR), TRH 5	NUMMER	BET
Telesystem	E-64-1-2705	
SKALA A1:150 A3:100		

