

FÖRKLARINGAR

- Fastighetsegrens

Arbete som ådägsgräns ritad 0,5 m utanför fastighetsegrens
- Huvudentré

Dörr
- Markhöjd

+00.00

Befintlig höjd OK kantsten som behålles
- Slant

DB+00.00 Dagvattenbrunn, typ Ulefos RSK 7038228

DB2 Dagvattenrännare, typ ACO Drain
- OG61

Gäddstörnn till, typ Furnes RSK 7037131
- A1

Asfaltsyta, på bjälklag, AB111
- BT61a

Betongmarksten på bjälklag, typ St Erik Rusk 200x133x50, terra
- BT61b

Betongmarksten på bjälklag, typ St Erik Rusk 200x133x50, naturgrå
- BT62

Armerat gräs, typ Starke Gräsmarning Siena 88x263x10, ljusgrå
- BT63

Betongplattor, typ St Erik Klassik 350x350x70, naturgrå
- BT64

Betongmarksten på mark, typ St Erik Rusk 200x133x50, terra
- BT65

Betongplattor, typ St Erik Klassik 775x175x70, naturgrå
- G1

Grusyta, stenmjöl på bjälklag
- G2

Grusyta, makadam intill fasad vid PL-yta
- GA1

Gummasfaltstyra, färg Egshell RAL1014
- GA2

Gummasfaltstyra, färg Earth yellow RA1004
- BS

Bakadstyra
- PL1

Planteringsyta, på bjälklag
- PL2

Planteringsyta vid hus 3
- PL3

Planteringsyta på mark
- GR

Gräsyta

ANMÄRKNINGAR

Höjdsystem R100
Befintlig markbeläggning utanför fastighetsegrens på trottoar mot Frändensborgsgatan läggs om i jämn lutning från fasad mot OK kantsten gata.
HÄNVISNINGAR
Marknärbyggsänder enligt ritning L16-6-01

- M1a-b

Stodmur av betongynkelement, H=11.00, med granitbeklädnad, se detalj L16-6-02
- M2

Stodmur av betongynkelement, H=6.00 typ St Erik L-stöd, se detalj L16-6-02
- M3

Stodmur av betongynkelement, H=12.00 typ St Erik L-stöd, se detalj L16-6-02
- M4

Stodmur av betongynkelement, H=4.00 typ St Erik L-stöd
- KS1

Kantstöd av granit, säfts i jorddrukning bruk synlig höjd 12 cm
- T-S

Sandådesarg, typ Stofstbro Kubbsarg art nr 8090-1
- F

Fris av betongmarksten, typ St Erik Rusk 200x133x50, naturgrå, säfts i jorddrukning bruk över byggnad samma som angränsande material
- TR1

Trappa, gulten betong, se detalj L16-6-03
- TR2

Trappa, blocksteg av betong, detalj L16-6-03
- TR3

Trappa, blocksteg av betong, se detalj L16-6-03
- Upställningsplats för brandslege



se detalj L16-6-02
- Φ

Fundament för pollarbelysning, montage markentr., leverans E
- Skärmtak

Sophantering typ nedgrävd hassun
- Skärmtak

Vattenhushållare en VA
- Skärmtak

Vattenhushållare en VA

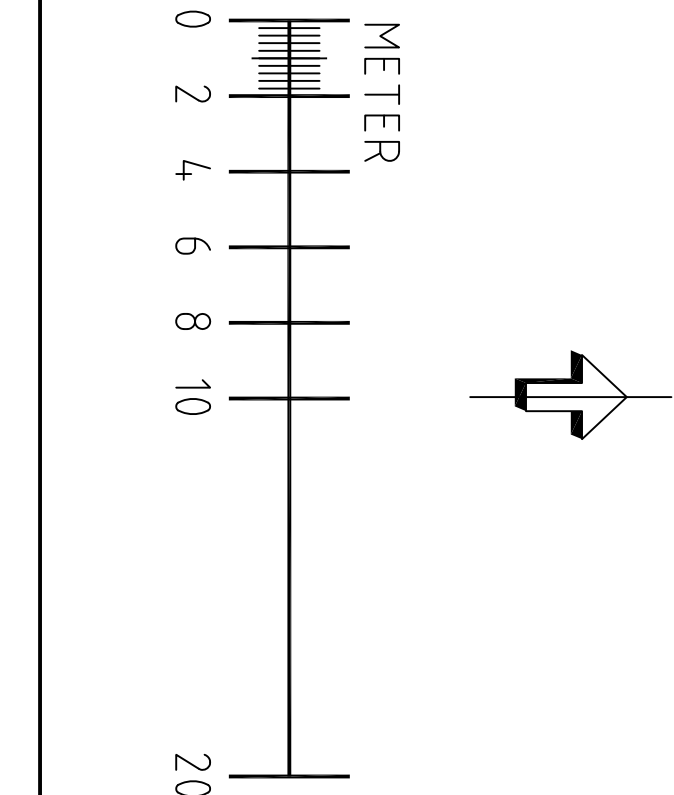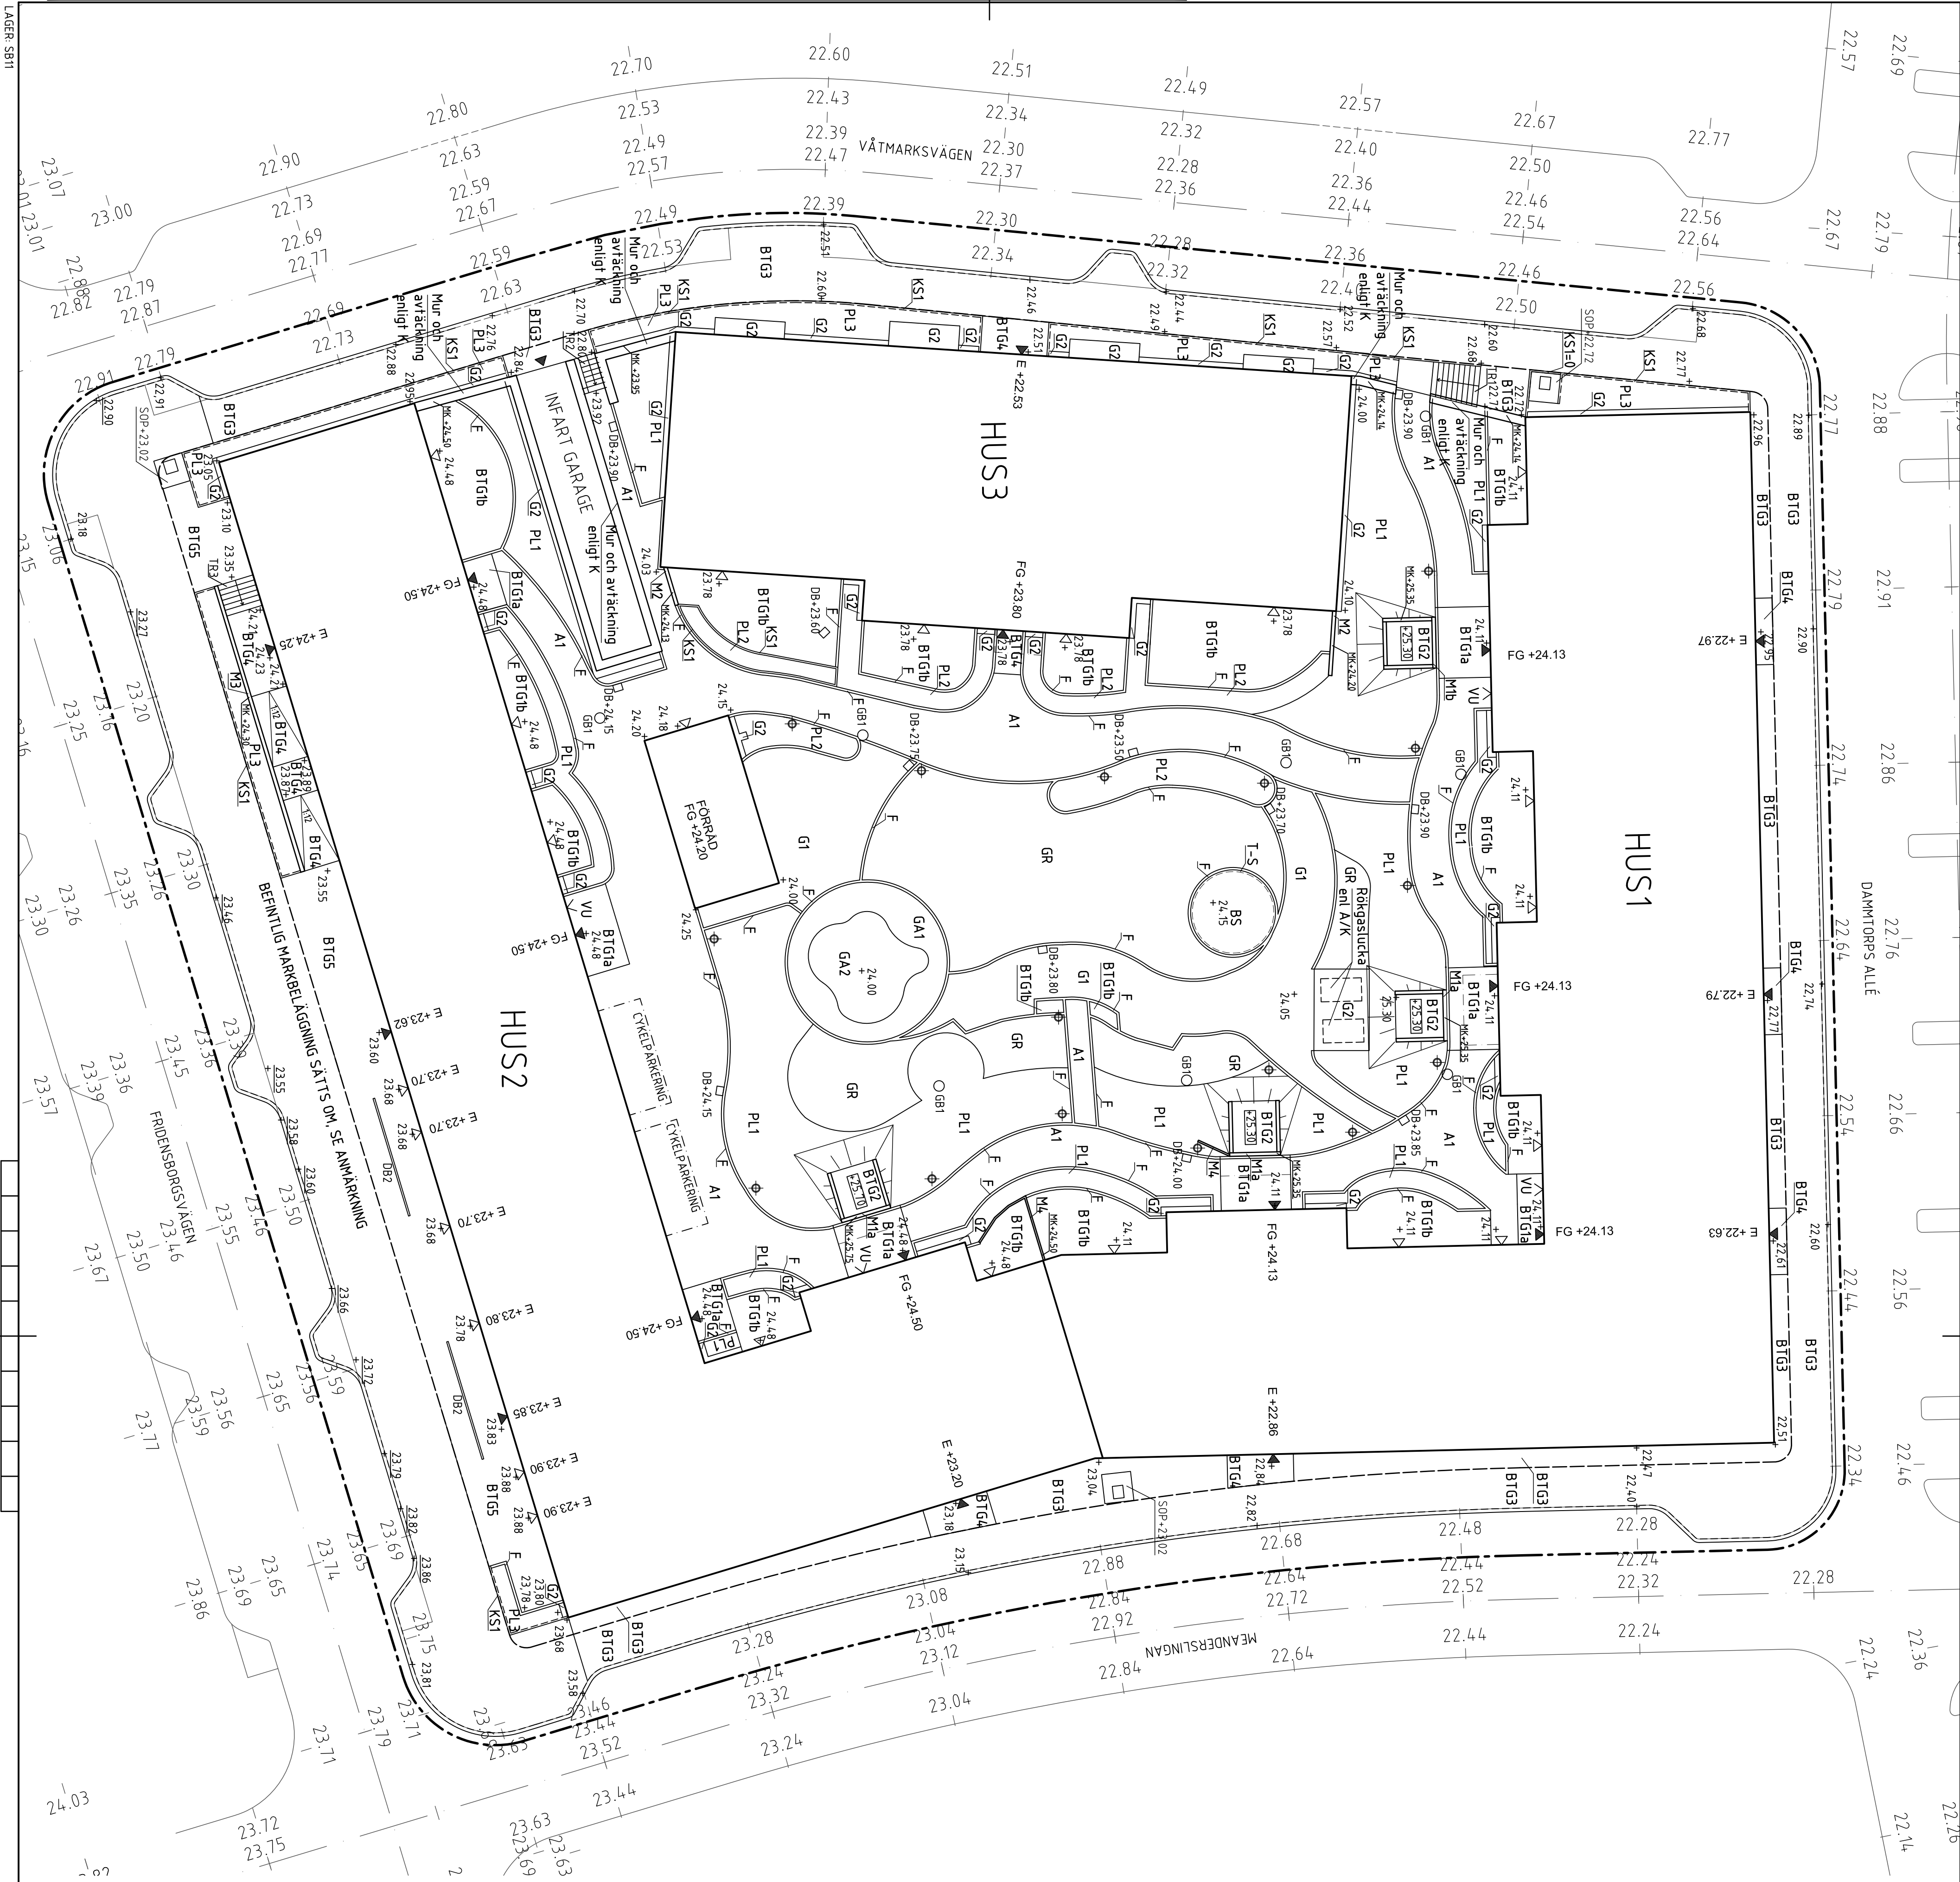

RELATIONSHANDLING

BET	AVT	ANMÄRKNING	ÅRSER	SON	DATUM
-----	-----	------------	-------	-----	-------

Kv. Liljekonvaljen

JÄRVASTADEN, SOLNA

SKANSKA

A	Skanska Teknik	Tel. 070-448 00 00
K	Björking	Tel. 070-211 80 00
E	Reisla AB	Tel. 08-594 970 70
V	Energiaväts	Tel. +376717250
W	Äf Infrastruktur AB	Tel. 070 505 00 00
X	Landskapssteg AB	Tel. 08-442 48 20

SKANSKA

TEMA	TEMA	TEMA
12131	TE	ILLJEKVIST
2016-02-15	2016-02-15	2016-02-15

NYBYGGNAD FLERBOSTADSHUS

MARKPLANERINGSPÅN

SKALA

A1:1200

L16.1-01

NUMMER

1 BET