
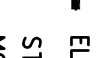
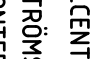


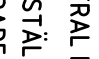
FÖRKLARINGAR


DÄR EJ ANMÄT ANGES GÄLLER FÖLJANDE:


- 


ELEKTENTRAL INKL. BREDBANDSUTRUSTNING
- 

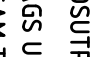
STRÖMSKALLARE OCH 1-VÄGS UTTAG
- 

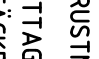
MONTERADE UNDER GEMENSAM TAKRÄM
- 

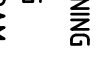
2-VÄGS UTTAG MONHUS, 300 ÖG.
- 


1-VÄGS UTTAG BALKONG/UTERLÄT.S, 650 ÖG
- 


3 ST UTTAG I HÖRNBÖX PÅ VÄGG MOT ÖVERSKÅP
- 

 
3 ST UTTAG FÖR SPIS/HÄLL/UGN LEDNING 5G2,5
- 


1-VÄGS UTTAG FÖR DISKMASKIN, 500 ÖG.
- 


1-VÄGS UTTAG FÖR KYL/Frys 2200 ÖG.
- 

1-VÄGS UTTAG FÖR UGN, 1700 ÖG.
- 

1-VÄGS UTTAG FÖR SPOTLIGHT, UNDER ÖVERSKÅP
- 

2 ST 1-VÄGS UTTAG FÖR TVÄTTMASKIN/
- 

ÖRNÖTJÖNARE MONTERADE YTTREKANT UNDER
- 

GEMENSAM TAKRÄM, 800 ÖG. SEPARAT ANSÄRADE.
- 

1-VÄGS UTTAG FÖR TVÄTTMASKIN, 800 ÖG.
-

ELGOLVÄRME, 1900 ÖG. OCH
-

TEMPERATURGIVARE I GOLV I INSTALLERAS.
-

ANSLUTNING AV BADRUMSKÅP I BADRUM
-

KANALISATION FÖR HANDDUKSTORK
-

SPÄNNINGSUTJÄMNING AV
-

VENTILATIONSKANAL, ANSLUTS MED SVEP
-

LEDNING IG2,5
-

AUTOMATISK ÖÖRRÖPPNARE
-

AK ARMBÄGSKONTAKT
-

LEDNING
-

3G1,5
-

EO/FÖ INFÄLLT I RÖR
-

EOG-AL/POG-AL PÅ STEGE/RÄNNA
-

EOG/POD FRITT PÅ VÄGG/ TAK
-

5G2,5 TILL ARMA TURER I GARAGE, TRÄPHUS
-

OCH KORRIDORER.
-

ARMA TURER
-

-T DKT TAK
-

-I INFÄLLD
-

-P PENDLAD
-

-V VÄGG
-

-U UNDER ÖVERSKÅP
-

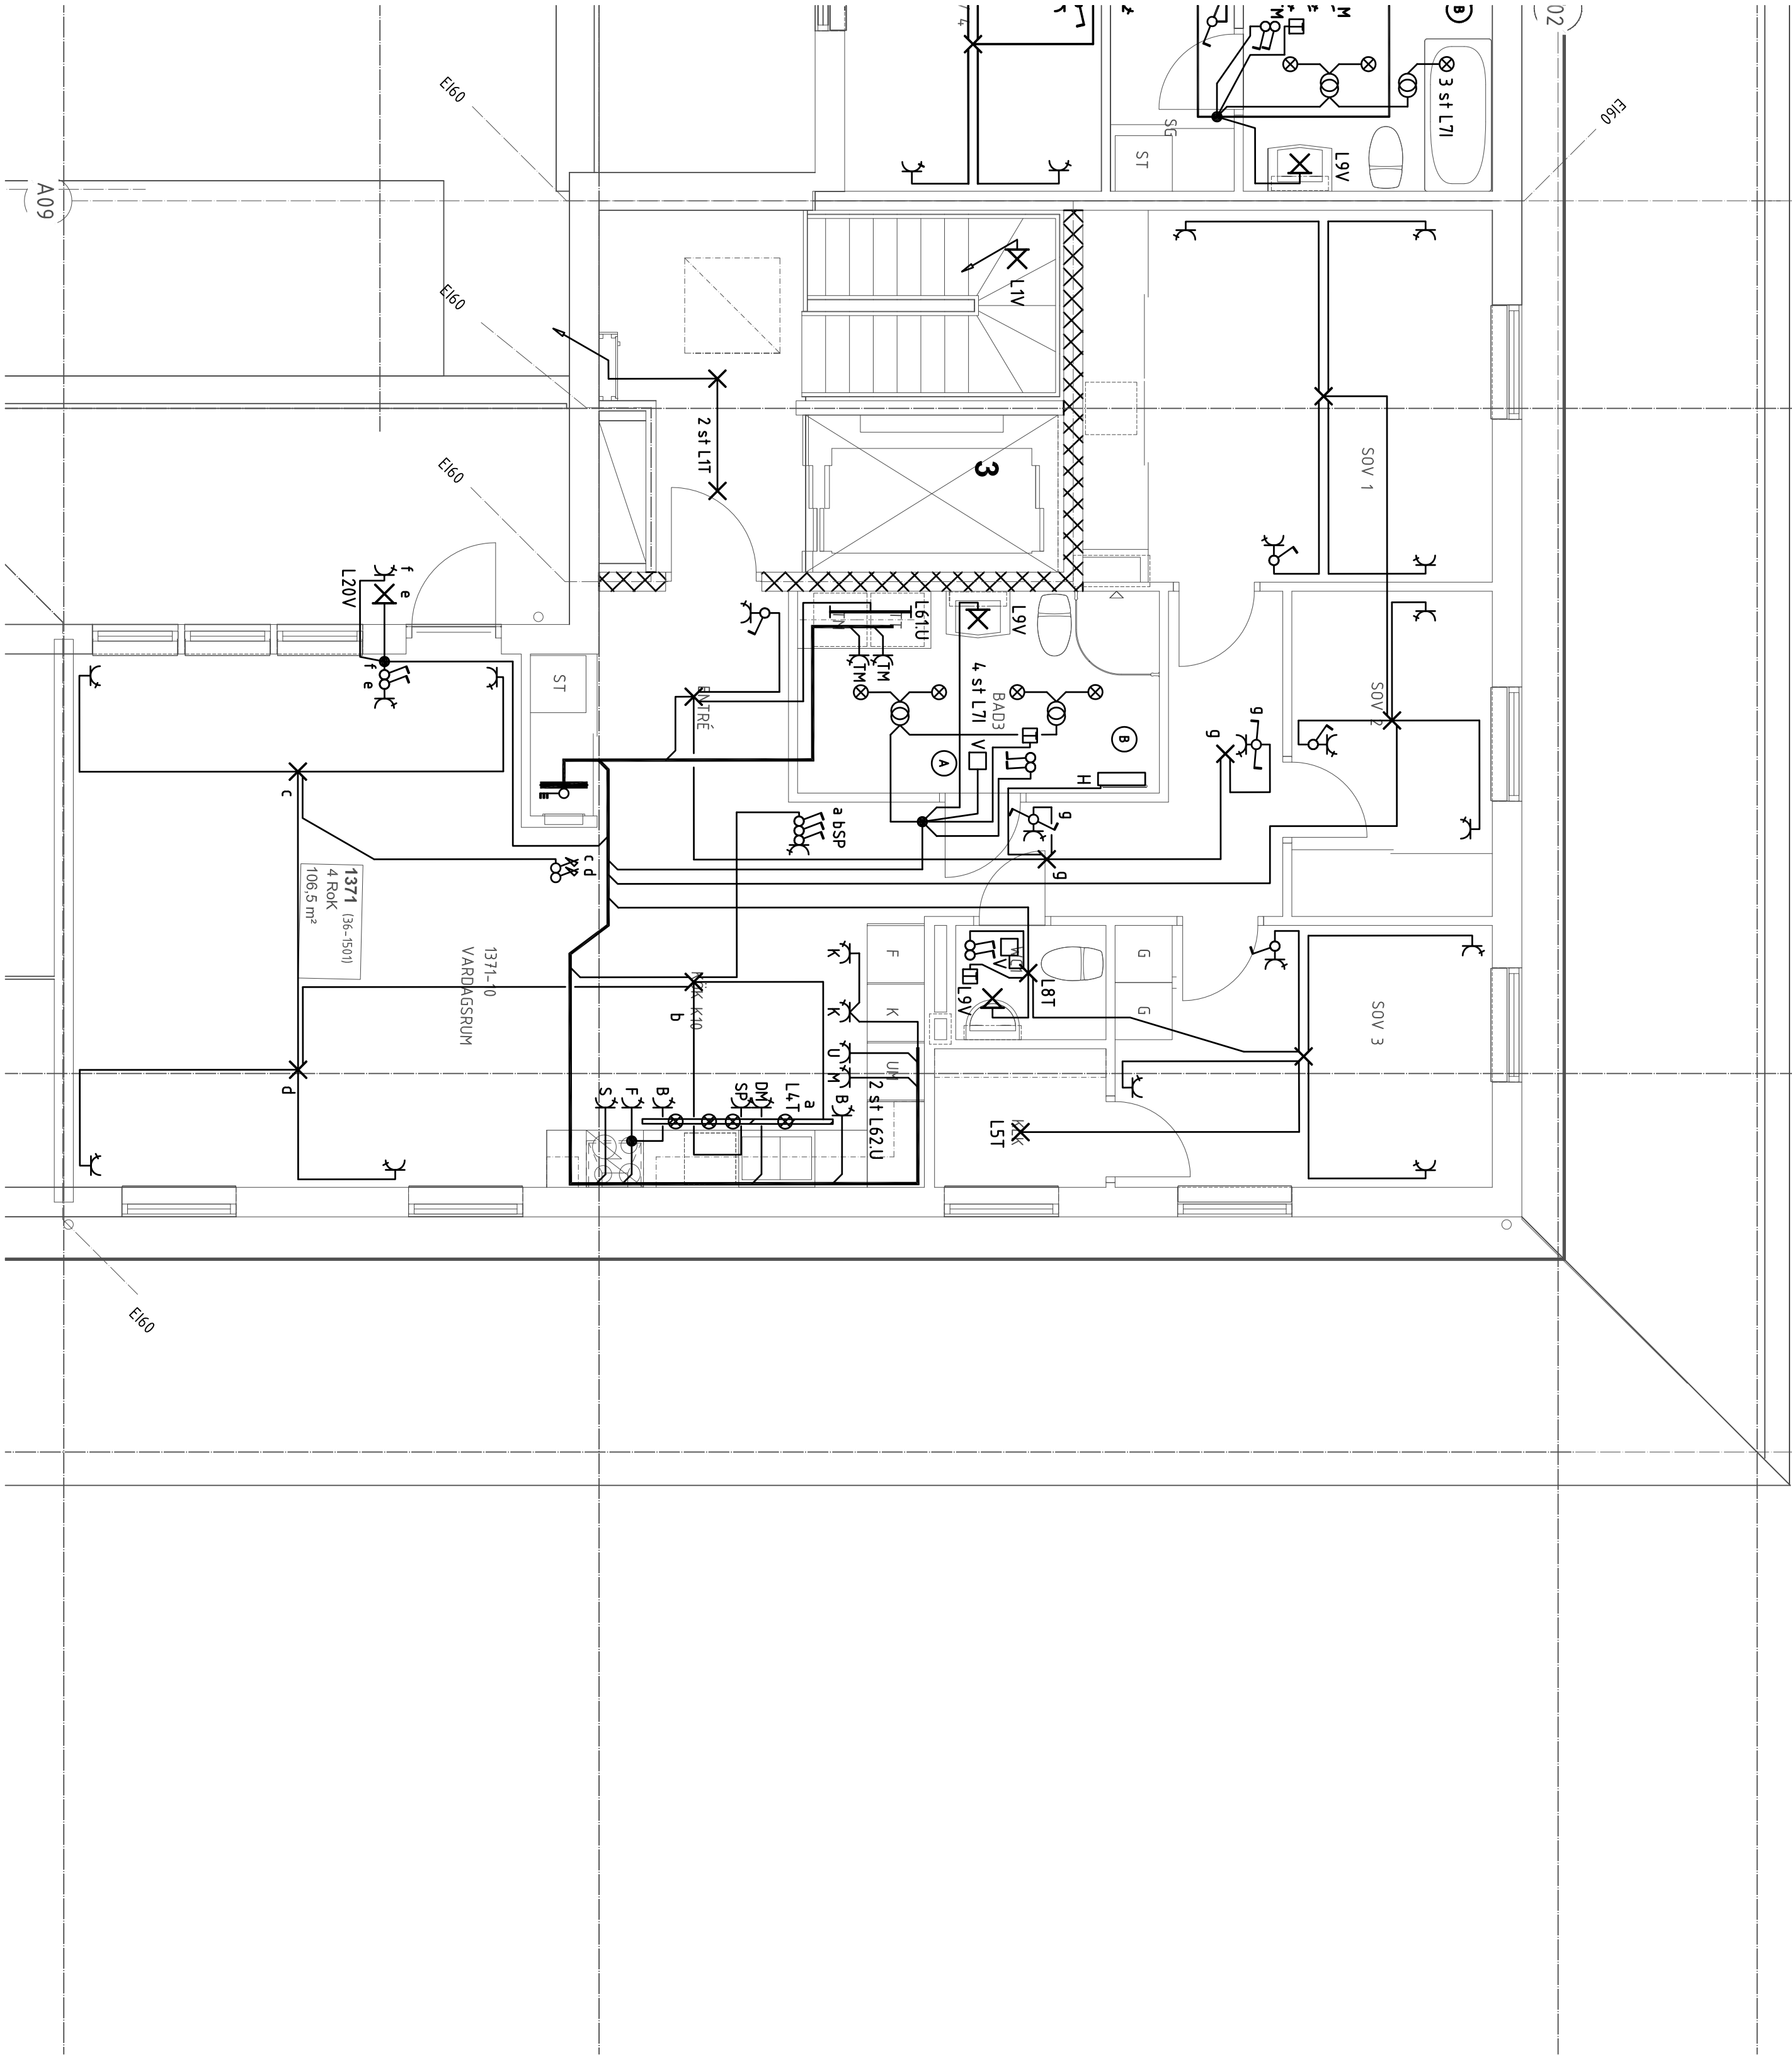
L20 1800 ÖG
-

L22 1800 ÖG
-

L24 MATNING AV BELYSNING BAKOM HUSGJÄNNER.
-

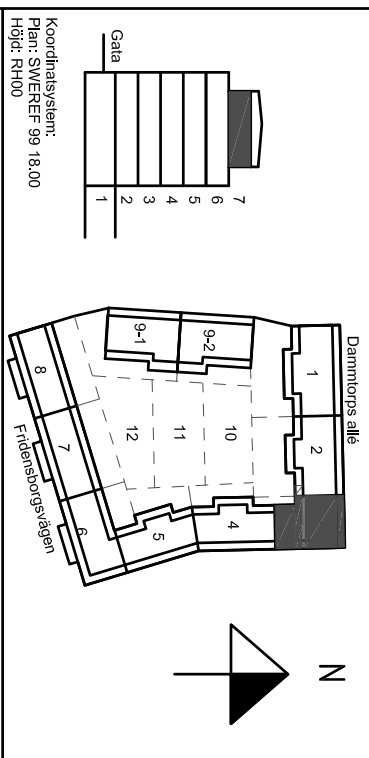
INSTALLATION FÖR ELGOLVÄRME UTFÖRD
-

INSTALLATION FÖR HANDDUKSTORK UTFÖRD



BET	AVT	RELATIONSHANDLING	NN	2016.02.15
		ANMÄNKEN ANGEE	SKEN	DATUM

RELATIONSHANDLING



Kv. Liljekonvaljen
JÄRVASTADEN, SOLNA

SKANSKA

A	Skanska Teknik	Tel. 070-4448 00 00
K	Bierking	Tel. 070-271 80 00
E	Resista AB	Tel. 08-594 970 70
V	Emagovavis	Tel. 3716711250
W	Äf infrastruktur AB	Tel. 070 505 00 00
L	Landskapslaget AB	Tel. 08-442 48 20

UPPDRAGS TIOZIO	BETÄL AV AH	UPPDRAGS TIOZIO
DATUM 2014.04.16	SKANSKA AV MÄS Nordlund	UPPDRAGS TIOZIO

SKANSKA A1:150	NUMMER E-63-1-1703	BET
Kraft och belysningsystem		