

FÖRKLARINGAR

DÄR EJ ANMÄT ANGES GÄLLER FÖLJANDE:

APPARATER BREDVID VARANDRA ÄR MONTERADE UNDER GEMENSAM TAKKRAM.

SE ARKITEKTENS UPPESTÄLLNINGSRITNINGAR ÖVER KÖK OCH BADRUM FÖR EXAKTA APPARATPLACERINGAR.

LEDNINGAR OCH RÖR TILL LÄGENHETER SOM ÄR FÖRLAGDA I VERTIKLA SCHAKT ÄR REDOVISADE PÅ NÄTSCHEMAN.

LEDNING FÖR PASSAGEANLÄGGNING

PARTYINMÄD 4x2x0,5

LEDNING INOM LÄGENHETER

OSKARBYAD 4-PÄRS KABEL KAT 6

LEDNING FÖR FASTIGHETSNET

PARTYINMÄD 4x2x0,5

UTTAG 300 OG (INOM LÄGENHETER)

UTTAG 1000 OG (INOM TEKNISKA UTRYMMEN)

KORSKOPPLING FÖR MULTIMEDIA

MULTIMEDIAUTTAG FÖR ANTENN, TELEFON OCH DATA

IR-LÄSARE FÖR POSTEN

IR-LÄSARE FÖR POSTEN

BERÖRINGSRI LÄSARE MED KNAPPSPÄTS

BERÖRINGSRI LÄSARE MED KNAPPSPÄTS

SPRIDNINGSPUNKT FÖR DÖRRMÖJ

ELLÄS INGÅR I BE

MIKROBRYTTARE INGÅR I BE

KÄRNVÄRDERING INGÅR I BE

10-PÄRSPUNKT

KNAPP 1200 OG FÖR STYRNING AV RÖKLÖSLIGA

TRAPPHUS

STRÖMBRÖRSBROS VIA TRANSFORMATOR

LÄM ANSLUTS TILL APPARATSKÅP I PLAN 1

APPARATSDOSA OVAN DÖRRKAM FÖR VÄTNING

AV RUMSTEMPERATUR

FÖR RITNINGAR ÖVER PLAN 3-6 ÄR IGH-NR

INFÖRT BREDVIS GIVARSYMBOL

2 ST VP20 MELLAN VÄTTEFÖRDELARE OCH


ELCENTRAL

VP20 MELLAN ELCENTRAL OCH PLAN 1

VP20 MELLAN REFERENSGIVARE, 2000 OG OCH PLAN 1

RELATIONSHANDLING

BEF	ANT	RELATIONSHANDLING	NN	2016.02.15
		ZONERING	ANMÄR	DATA

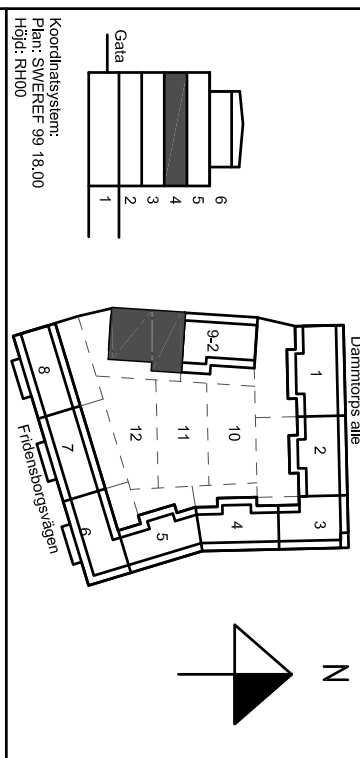

Kv. Liljekonvaljen
JÄRVASTADEN, SOLNA

SKANSKA

A	Skanska Teknik	Tel. 070-4448 00 00
K	Bierking	Tel. 070-271 80 00
E	Resista AB	Tel. 08-594 970 70
V	Emergoavis	Tel. 3716717250
W	Äf infrastruktur AB	Tel. 070 505 00 00
L	Landskapslaget AB	Tel. 08-442 48 20

UPPHÅLL	BEFÄL AV	UPPHÅLLSNUMMER
13020	AH	MN

DATE	2014.11.10	Wais Nordlund
NYBYGGNAD FLERBOSTADSHUS	PLAN 4 (2 TR), TRH 9, DEL 1	



SKALA	NUMMER	BET
A1:150	E-64-1-3491	
A3:100		