


FÖRKLARINGAR


ALLA MÅTT ANGES I MILLIMETER

BRANDCELLSGRÄNS EI60


FÖRESKRIFTER

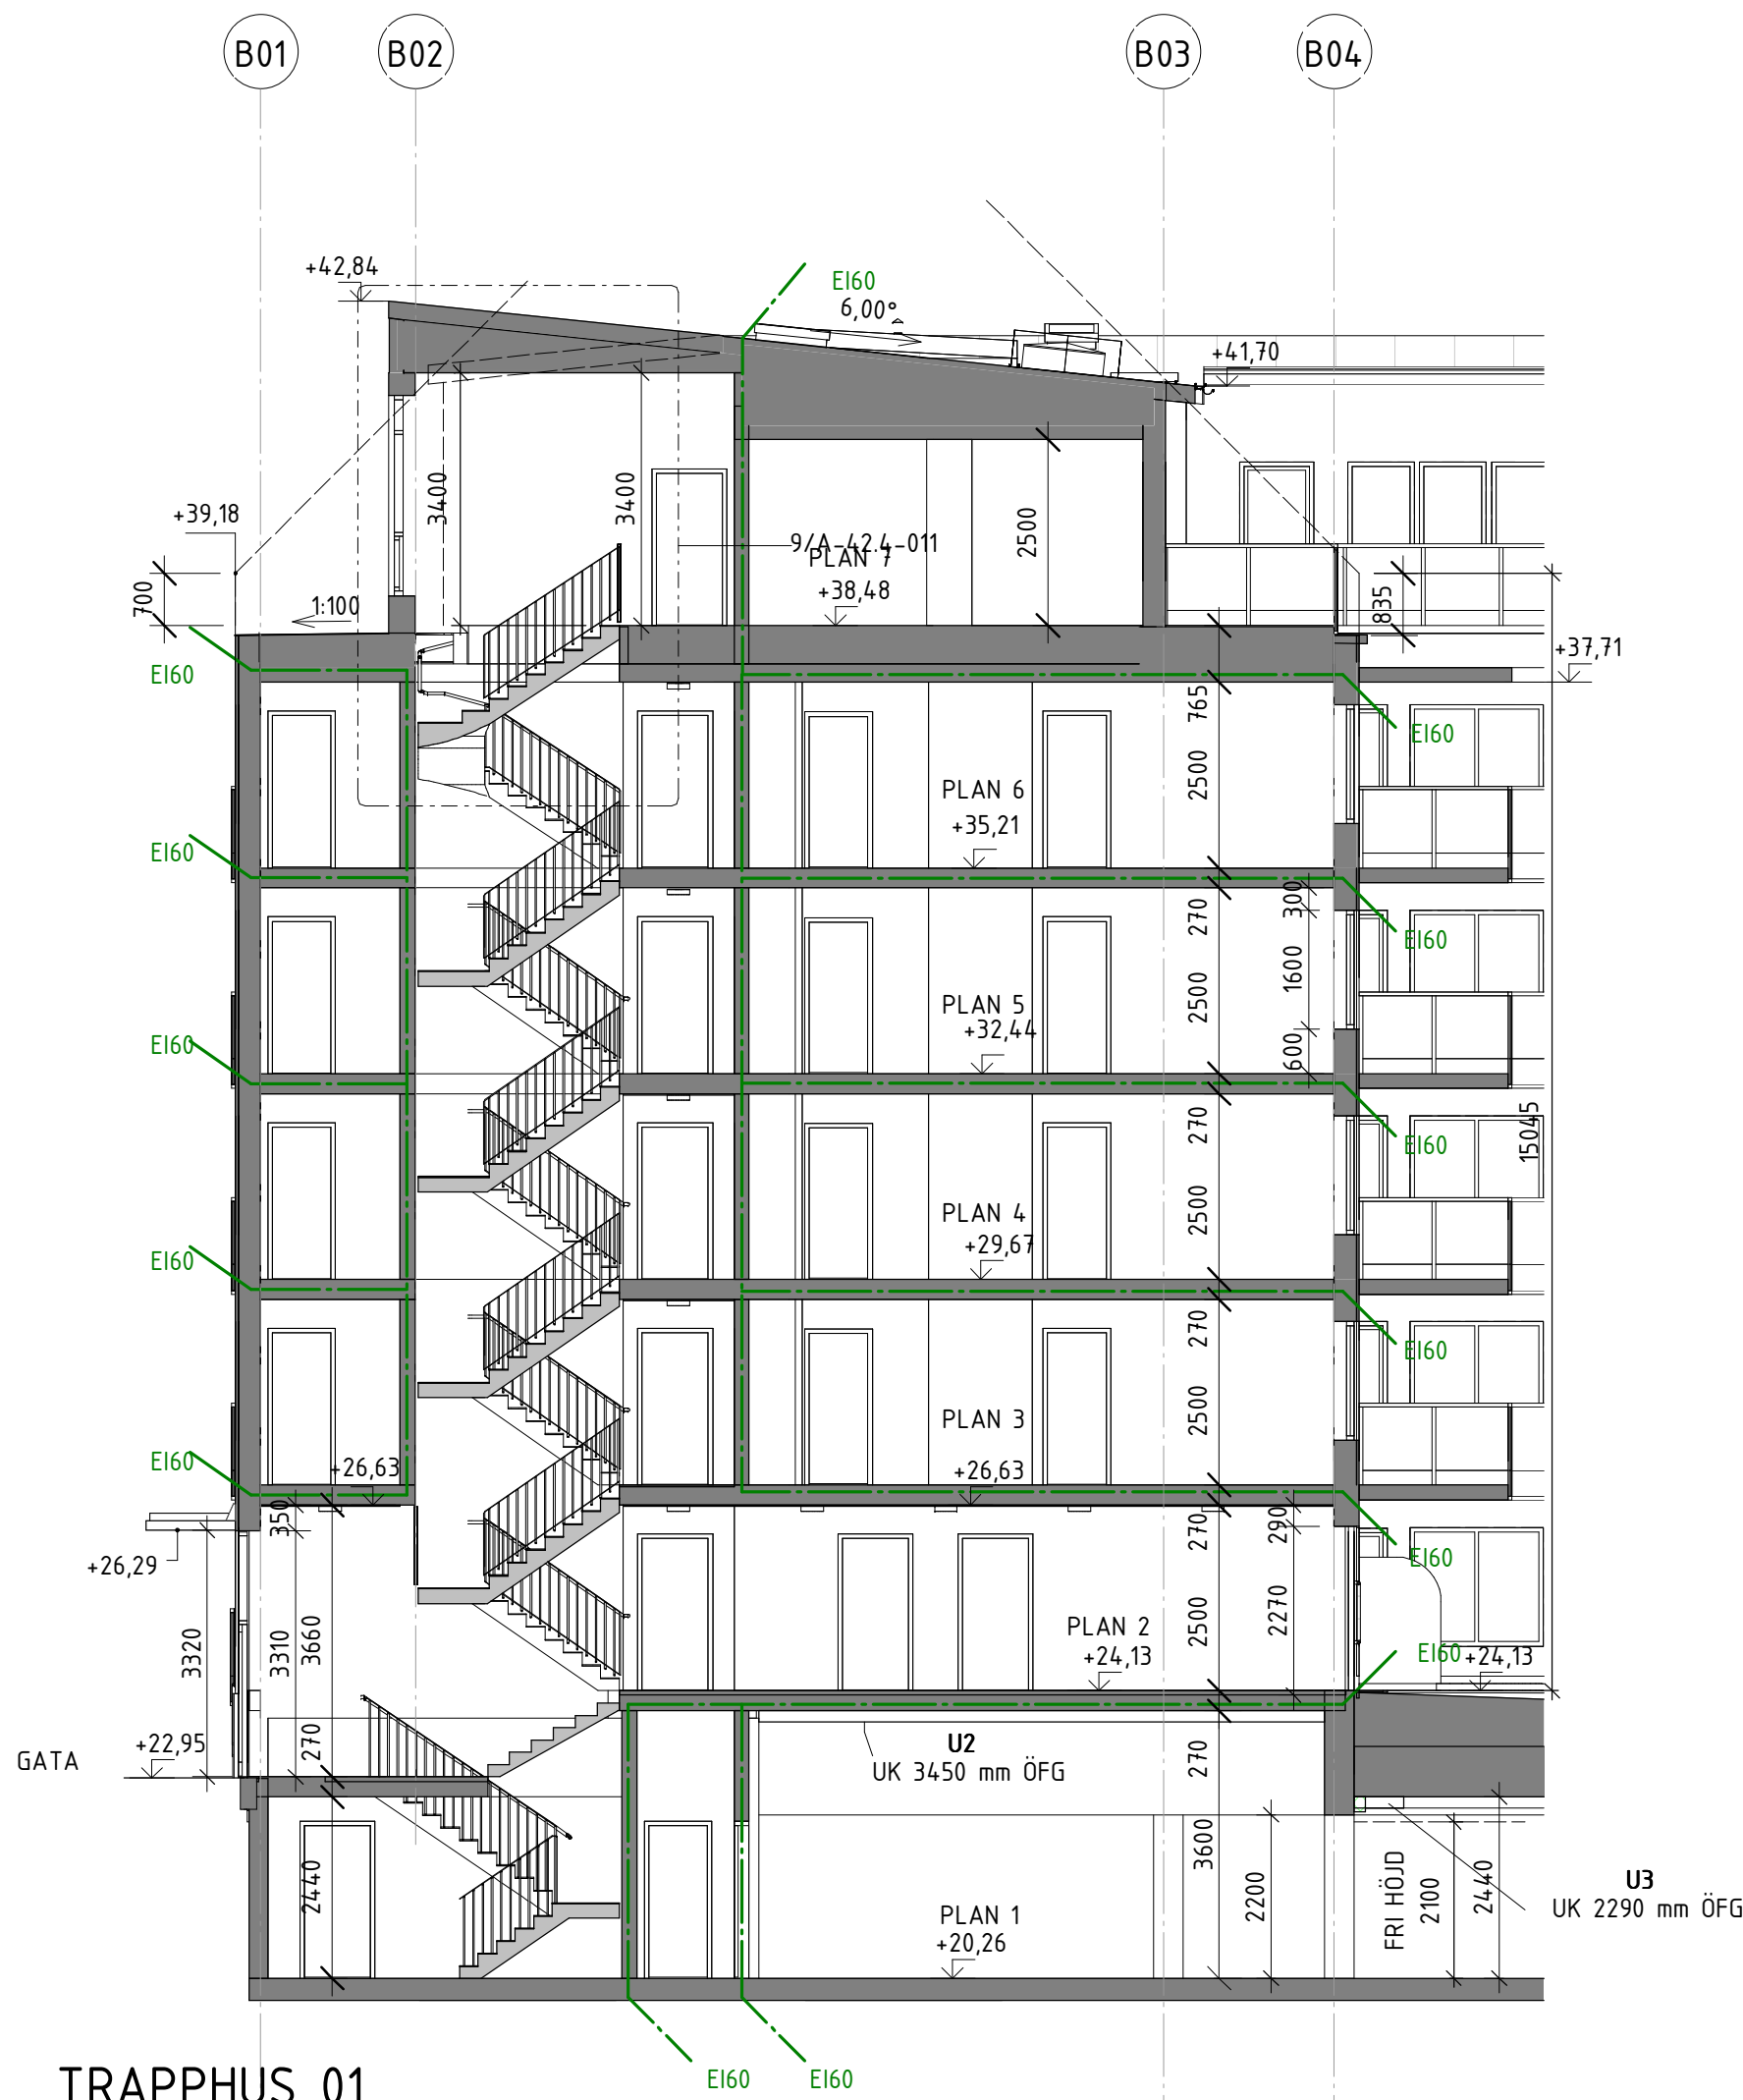


TRAPPHUS 01

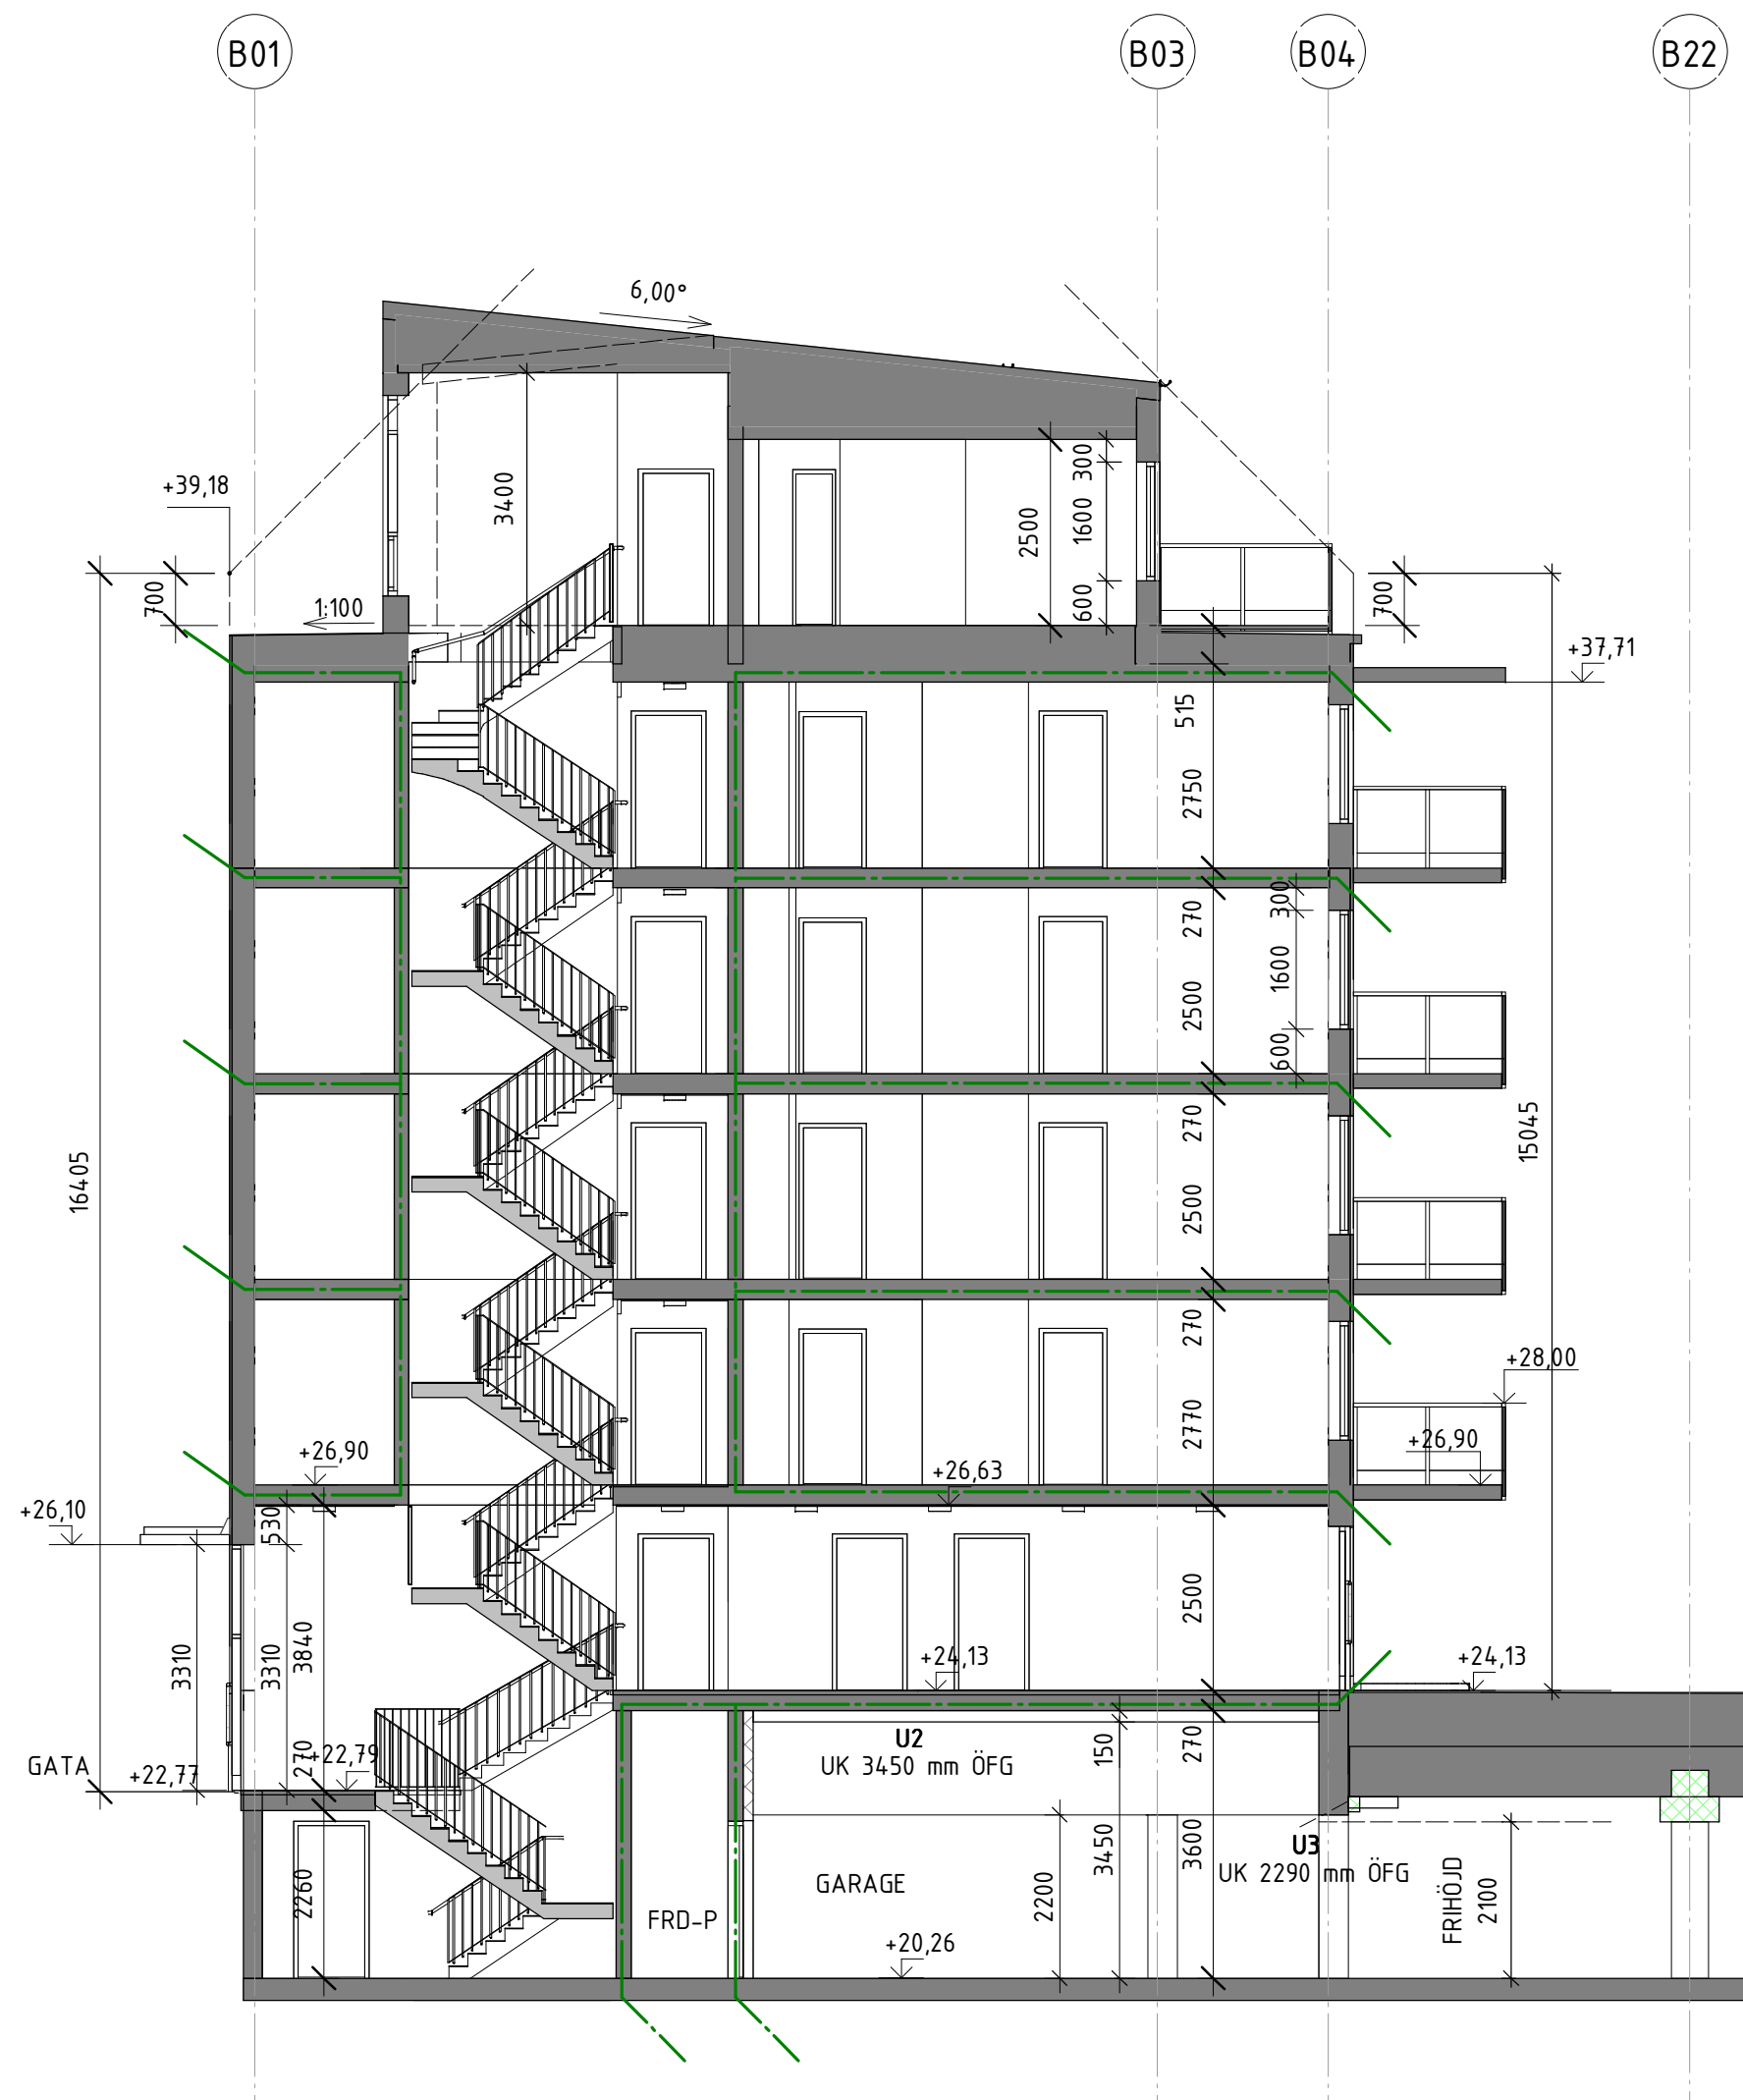

TRAPPHUS 02

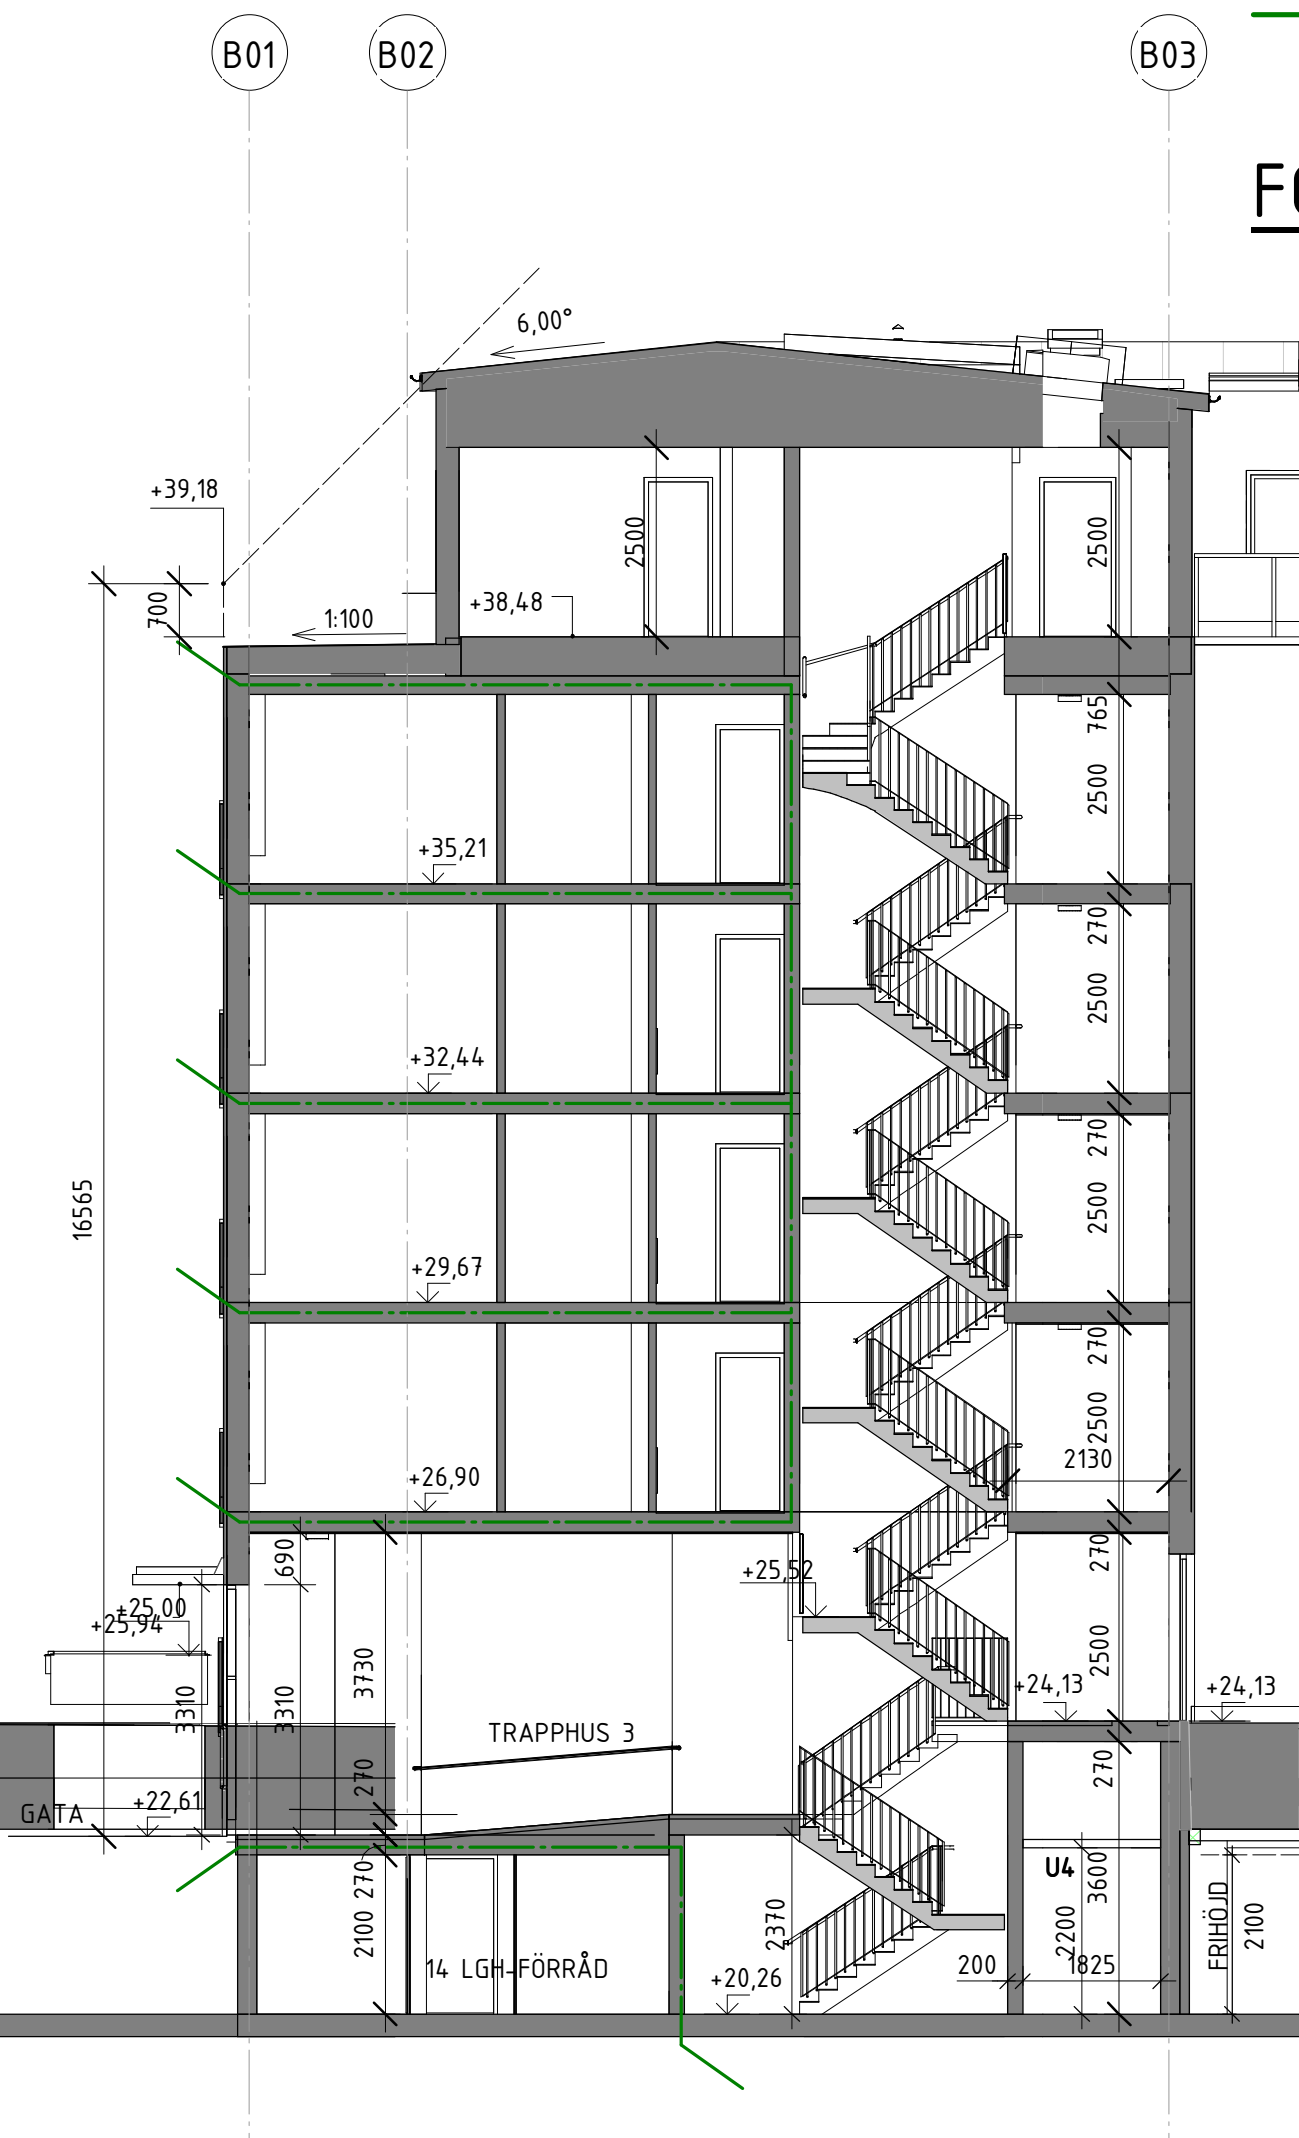

TRAPPHUS 03

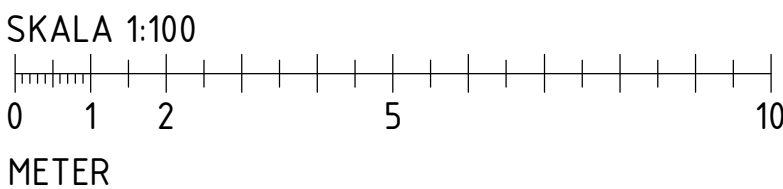

BET	ÄNDRINGEN AVSER	DATUM	SIGN
<b>RELATIONSHANDLING</b>			
Kv. Liljekonvaljen JÄRVASTADEN, SOLNA			
<b>SKANSKA</b>			
<input checked="" type="checkbox"/> A	Skanska Teknik	tel. 010-44 80 000	
<input checked="" type="checkbox"/> K	Björking	tel. 010-211 80 00	
<input checked="" type="checkbox"/> E	Resista AB	tel. 08-594 97070	
<input checked="" type="checkbox"/> L	Landskapslaget AB	tel. 08-442 48 20	
<input checked="" type="checkbox"/> V	Energoavats	tel. +3761 7112350	
<input checked="" type="checkbox"/> W	ÅF Infrastruktur	tel. 010-505 00 00	
UPPRAG NR 141302		RITAD/KONSTR. AV UCB	
DATUM 2016-02-15		ANSVARIG Ulla-Carin Bejtoft	
NYBYGGNATION FLERBOSTADSHUS SEKTION TRAPPHUS 1, 2 & 3			
SKALA A1 1:100 A2 1:200		NUMMER A-40.2-001	