












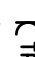
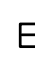








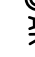


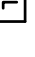

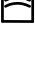


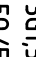
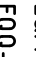
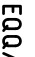
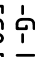
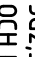

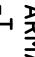


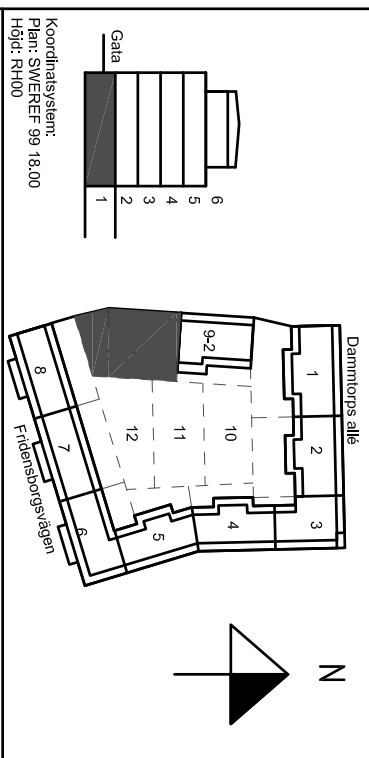
FÖRKLARINGAR

DÄR EJ ANMÄT ANGES GÄLLER FÖLJANDE:

-  EL-CENTRAL INKL. BREDDANSUTRUSTNING
-  2-VÅGS UTTAG INOMHUS, 300 ÖG.
-  1-VÅGS UTTAG BALKONG/UTERPLATS, 650 ÖG
-  3 ST UTTAG I HÖRNBOKS PÅ VÄGG MOT ÖVERSKÅP.
-  UTTAG FÖR SPIS/HALL/UGN LEDNING 502,5.
-  1-VÅGS UTTAG FÖR DISKMASKIN, 500 ÖG.
-  1-VÅGS UTTAG FÖR FLÄKT, 2000 ÖG.
-  1-VÅGS UTTAG FÖR KYL/Frys 2200 ÖG.
-  1-VÅGS UTTAG FÖR MICROVÅGSUGN, 1700 ÖG.
-  UTTAG FÖR UGN, 1700 ÖG. LEDNING 502,5.
-  2 ST 1-VÅGS UTTAG FÖR TVÄTTMASKIN/ TORKTUMLARE MONTERADE VERTIKALT UNDER GEKENSAMT TAKRÄR, 800 ÖG. SEPARAT ANSVARADE.
-  1-VÅGS UTTAG FÖR TVÄTTMASKIN, 800 ÖG.
-  KANALISATION FÖR RUMSTEROST I TILL ELIGD VYÄRNE, 1300 ÖG. OCH TEMPERATURGIVARE I GOLV I NSTALLERAS.
-  ANSLUTNING AV BADRUMSSKÅP I BADRUM
-  KANALISATION FÖR HANDDUKSTORK.
-  SPÄNNINGSUTJÄMNING AV VENTILATIONSKANAL, ANSLUTS MED SVEP LEDNING IG22,5
-  AUTOMATISK DÖRRÖPPNARE
-  ARMBÄGSKONTAKT
-  VÄGVISANDE UTRYMNINGSSKYLT
-  NÖDBELYSNING
-  BEROENDESTRILÄSARE
-  KOMBOUTTAG
-  NÄRVAROSENSOR
-  LEDNING
-  30/75
-  EU/FÖ INFÄLLT I RÖR
-  EOO-AL/FÖÖ-AL PÅ STEG/RÄNNA.
-  EOO/FÖÖ FRITT PÅ VÄGG/ TAK.
-  -G- I GOLV
-  502,5 TILL ARKA TUREN I GARAGE, TRAPPHUS OCH KORRIDORER.
-  ARKATYGER
-  -T DÖRT TAK
-  INFÄLLD
-  -P FÖRÖÖD
-  -V VÄGG UNDER ÖVERSKÅP
-  L20 800 ÖG.
-  L22 800 ÖG.
-  L24 FÄLNING AV BELYSNING BAKOM HUSNUMMER.

BET	ANT	RELATIONSHANDLING	MN	2016.02.15
		ÄNDRINGEN ANGEB	SRN	DATUM

RELATIONSHANDLING



Kv. Liljekonvaljen
JÄRVASTADEN, SOLNA

SKANSKA

A	Skanska Teknik	Tel. 070-4448 00 00
K	Bierking	Tel. 070-271 80 00
E	Resista AB	Tel. 08-594 970 70
V	Emagovavis	Tel. 37167112550
W	Äf infrastruktur AB	Tel. 070 505 00 00
L	Landskapslaget AB	Tel. 08-442 48 20

UPPDRAGS 13020	BEFÄL AV AH	UPPDRAGSANSVARIG MN
2014.03.21		

NYBYGGNAD FLEKTBOSTADSHUS
PLAN 1 (KV), TRH 9, DEL 1

Kraft och belysningsystem



SKALA A1:150	NUMMER E-63-1-3191	BET
A3:100		