

FÖRKLARINGAR

DÄR EJ ANKAT ANGES GÄLLER FÖLJANDE:

APPARATER BEROVD VÄRANDBRA ÄR MONTERADE
UNDER GEMENSAM TAKGRAM.

HUVUDLEDNINGAR DIMENSIONERING ENLIGT
HUVUDLEDNINGSSCHEMA. SE E-632-8-100, -200.
FÖRLÄGGS I RÖR I VERTIKAL A SCHAKT.
NTE REDOVISADE PÅ PLANRITNINGAR.

LEDNINGAR 3615


FK INFÄLLT I RÖR
EKK/REK PÅ STEG/RÄNN
EKA FRIT PÅ VÄGG/TAK
-G- I GOLV

[K]0 KOPPLUTTAG000 ÖG, LEDNING 5G2,5.


[B]2 1-VÄGSUTTAG MED LOCK OCH TIMER
I GEMENSAM TAKGRAM.

[A] ELMÄTNING HISS I SLING

[B] ELMÄTNING TILL LÄGENHETER,
SE E-632-8-100, -200

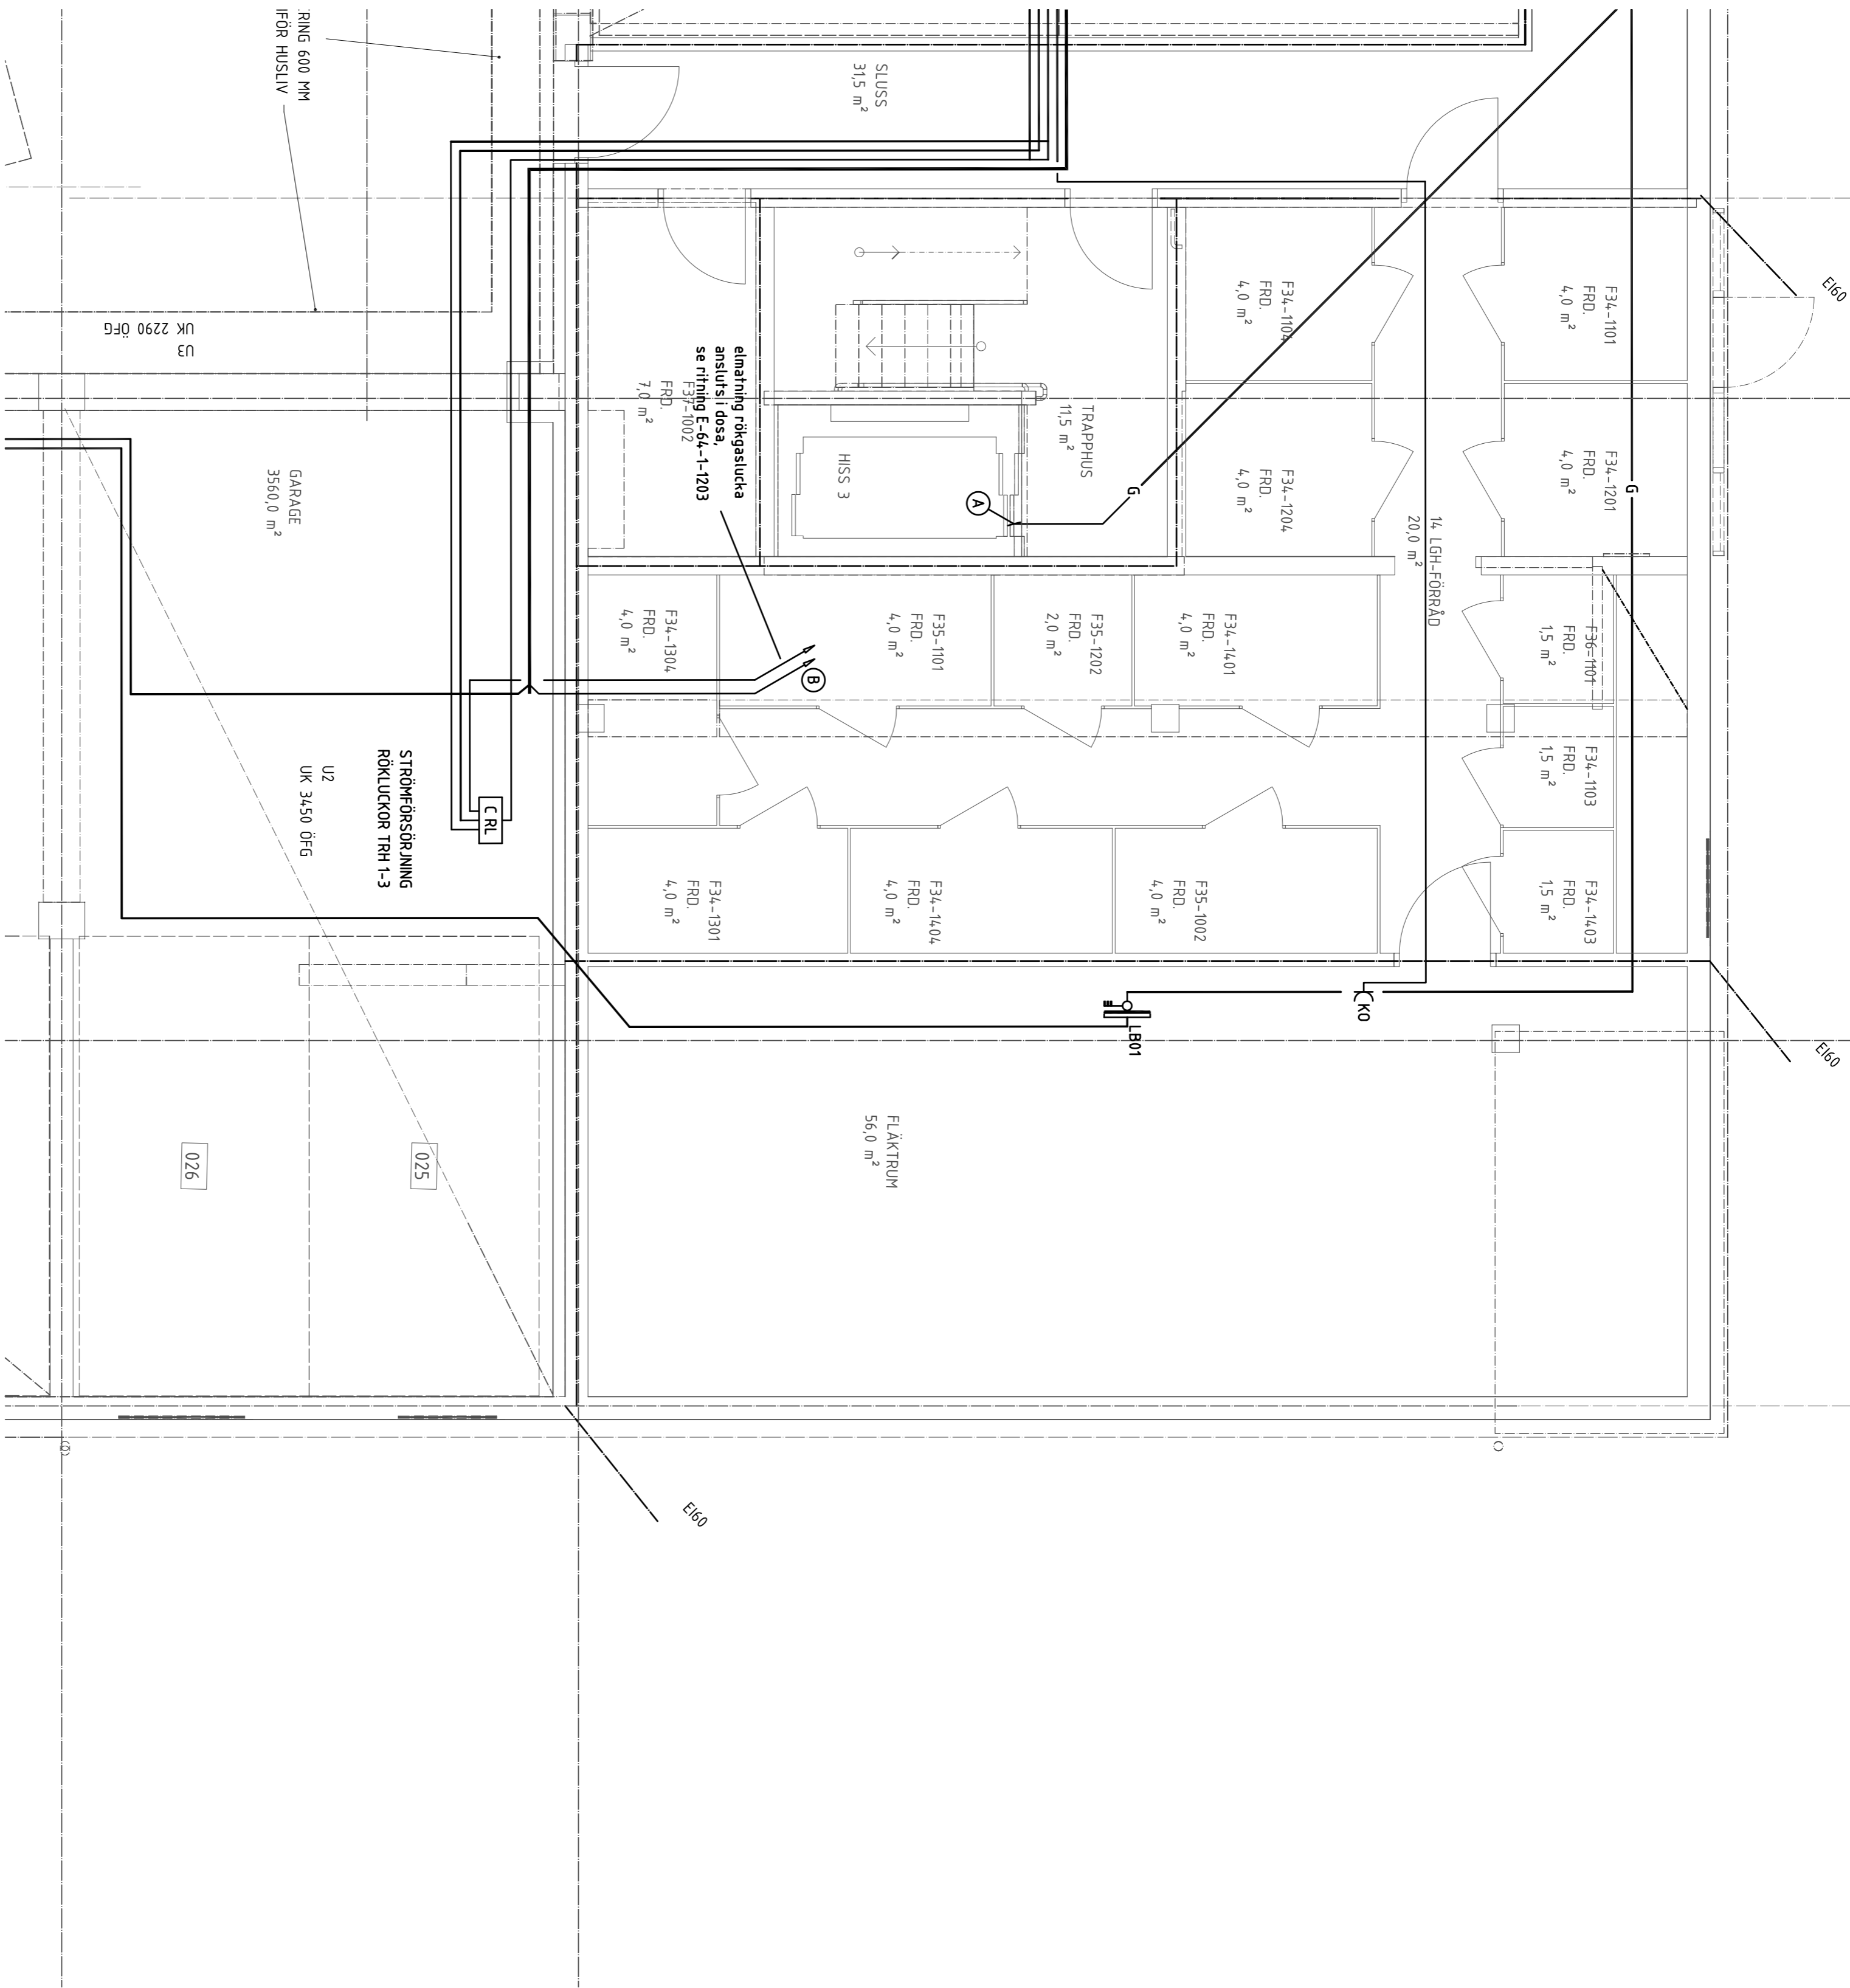


METER

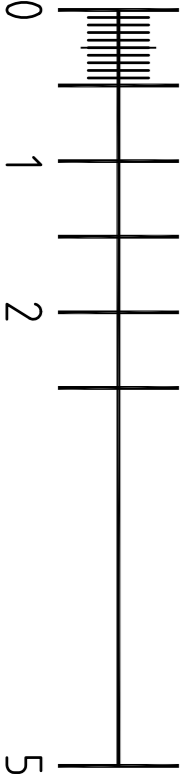

BET	AVT	RELATIONSHANDLING	NN	2016.02.15
		ÄNDRINGEN ANGES	SKEN	DATUM

RELATIONSHANDLING

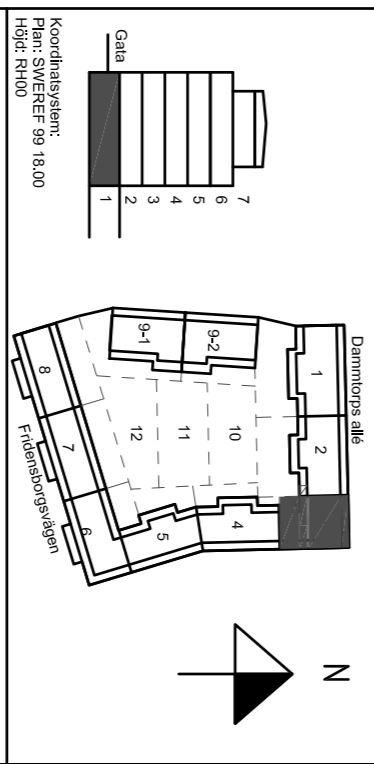

Kv. Liljekonvaljen
JÄRVASTADEN, SOLNA

SKANSKA

A	Skanska Teknik	Tel. 070-4448 00 00
K	Bierking	Tel. 070-271 80 00
E	Resista AB	Tel. 08-594 970 70
V	Emergoavis	Tel. 3716717250
W	Älforsstruktur AB	Tel. 070 505 00 00
L	Landskapslaget AB	Tel. 08-442 48 20

UPPHÅLLAR	BEFÄL AV	UPPDRAGSANSVARIG
T3020	MIN	MIN

2014.04.04
NYBYGGNAD FLERBOSTADSHUS
PLAN 11 GOLV (KV), TRH 3

Lok
Ljus & Kraft

SKALA
A1:150
A3:100

Kraftsystem
NUMMER
E-632-1-1103

BET