

FÖRKLARINGAR

DÄR EJ ANMÄT ANGES GÄLLER FÖLJANDE:

APPARATER BREDVD VARANDRA ÄR MONTERADE UNDER GEMENSAM TAKGRÄN.

SE ARKITEKTENS UPPSTÄLLNINGSRITNINGAR ÖVER KÖK OCH BADRUM FÖR EXAKTA APPARATPLACERINGAR.

LEDNINGAR OCH RÖR TILL LÄGENHETER SOM ÄR FÖRLAGDA I VERTIKLA SCHAKT ÄR REDOVISADE PÅ NÄTSCHEMAN.

LENNING FÖR PASSAGEANLÄGGNING

PARTYINNAD 4x2x0,5

LENNING INOM LÄGENHETER

OSKÄRMADE 4-PARS KABEL KAT 6

LENNING FÖR FASTIGHETSNET

PARTYINNAD 4x2x0,5

UTTAG 300 ÖG (INOM LÄGENHETER)

UTTAG 1000 ÖG (INOM TEKNISKA UTRYMMEN)

KORSKOPPLING FÖR MULTIMEDIAKT MED MODULARPANELER INBYGGT I ELCENTRAL.

MULTIMEDIAUTTAG FÖR ANTENN, TELEFON OCH DATA. DUBBELT SKÄRMAT MODULARUTTAG.

BRANDVARNARE

UNDERCENTRAL FÖR PASSAGEANLÄGGNING.

KOMMUNIKATIONSMODUL

DELNINGSDOK PÅ VÄGG ÖVAN UNDER TAK

IR-LÄSARE FÖR POSTEN

I/O-BOX I ELINISCH

BERÖRINGSFRI LÄSARE MED KNAPPSPÄTS, UK 900 OH

BERÖRINGSFRI LÄSARE, UK 900 OH.

SPRIDNINGSPÄNT FÖR DÖRRRULL

ELLÄS INGÅR I BE.

MIKROBRYTARE INGÅR I BE.

KARNOVERÖRNING INGÅR I BE.

10-PARSPLINT

KNAPP 1200 ÖG FÖR STYRNING AV RÖKLUCKA I TRÄPPHUSSTOPP. LEDNING 4x2x0,5

STRÖMFÖRSÖRJS VIA TRANSFORMATOR.

LÄRH ANSLUTS TILL APPARATSKÅP I PLAN 1.

APPARATDOSSA ÖVAN DÖRRKÄRM FÖR MÄTNING

AV RUMSTEMPERATUR.

FÖR RITNINGAR ÖVER PLAN 3-6 ÄR LGH-NR

INFÖRT BREVIS GIVARS YMBOL.

2 ST VP20 MELLAN VÄTTERÖDELARE OCH ELCENTRAL.

VP20 MELLAN ELCENTRAL OCH PLAN 1.

VP20 MELLAN REFERENSGIVARE, 2000 ÖG OCH PLAN 1.

FÖRBEREDS MED KANALISATION FÖR :

- MAGNETKONTAKT I DÖRRKÄRM

- ELLÄS I DÖRRKÄRM

- MIKROBRYTARE I DÖRRKÄRM

- KODLÄS


OPTIMÄTNING TILL LÄGENHETER.

SE E-64-3-8-100, -200

KANALISATION VP20 PÅ VIND MELLAN HISSCHAKT

BEF	ANT	RELATIONSHANDLING	NN	2016.02.15
		ÄNDNINGEN ÄNDRA	SERN	DATUM

RELATIONSHANDLING

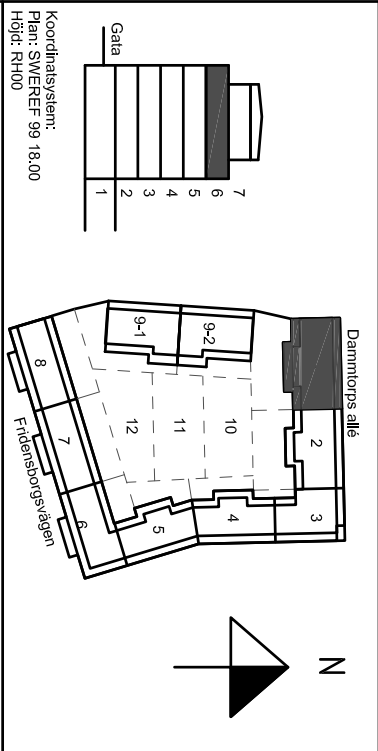

Kv. Liljekonvaljen
JÄRVASTADEN, SOLNA

SKANSKA

A	Skanska Teknik	Tel. 070-4448 00 00
K	Bierking	Tel. 070-271 80 00
E	Resista AB	Tel. 08-594 970 70
V	Emergoavis	Tel. 37167112530
W	Äf Infrastruktur AB	Tel. 070 505 00 00
L	Landskapslaget AB	Tel. 08-442 48 20

UPPHÅLLARE	BETÄL AV	UPPHÅLLSÄSVÄRDE
13020	ÅH	MN
DATUM	GÖRDAVE AV	
2014.07.11	Mats Nordlund	
NYBYGGNAD FÖR BOSTADSHUS		
PLAN 6 (4 TR), TRH 1		

Lok
Ljus & Kraft

SKAPA
A1:150
A3:100

NUMMER
E-64-1-1601

BET