


RÖR FÖRLÄGG I PLATTA
URSPARINGAR I GOLV UTFÖRS AV BE.



RELATIONSHANDLING

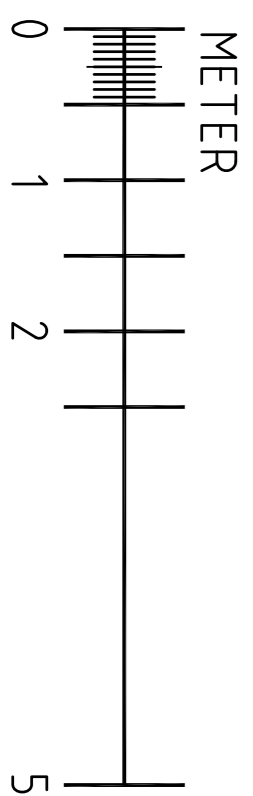

SKANSKA

UPPROGAG NR	RITAD AV	UPPROGANSVARI
13020	MIN	MIN

NYBYGGNAD FLERBOSTADSHUS
HUS 2, PLAN 1 I GOLV (KV), TRH 6

SKALA	NUMMER
A1:1:50	E-61-1-2006
A3:1:100	