

ALLMÄNNA FÖRESKRIFTER SE
RITNING K-01-0-0000

BETECKNINGAR ENL. BYGGHANDLINGAR 90
ALLA MÅTT I [mm]
HÖJDER I [m]

 BETONG, PREFAB
 BETONG SKYMD
 BETONG SYNLIG
 BETONG PLATSGJUTEN

3 L 200x200x16 MONTERAS PÅ INSIDA
RAMPVÄGG FÖR INFÄSTNING AV
GARAGEPORT

GRUNDPLANER: K-15-1-0001 TILL -0012
GRUNDDETALJER: K-15-6-0001 TILL -XXXX

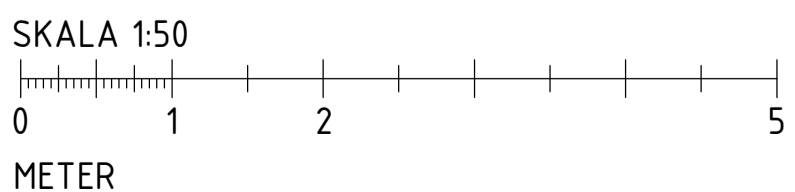
RELATIONSHANDLING



A	Skanska Teknik	Tel. 010-448 00 00
K	Bjerking	Tel. 010-211 80 00
E	Resista AB	Tel. 08-594 970 70
V	Energooavts	Tel. +371671123500
W	AF Infrastruktur AB	Tel. 010 505 00 00
L	Landskapslaget AB	Tel. 08-442 48 20

NYBYGGNATION FLERBOSTADSHUS

SKALA A1 1:50 A3 1:100	NUMMER K-15-1-0001
------------------------------	-----------------------

[illegible]