



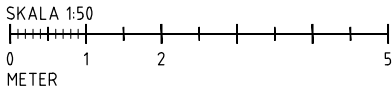

BETECKNINGAR MM ENL  
BYGGHANDLINGAR 90

HÖJDER I [m]

FG AVSER FÄRDIGT GOLV.

UK AVSER UNDERKANT BTG

ARM. I UK

ARM. I ÖK

↑ ANGER HUVUDBÄRRIKTNING PÅ PLATTA  
ARMERING I PILENS RIKTNING ILÄGGES  
ÖVERST FÖR JÄRN I ÖK, RESP UNDERST  
FÖR JÄRN I UK

PF : PÅLFUNDAMENT. ARMERAS ENL. SEP.

DETALJER. SE RITN. K-15-6-0001--0006

F : FUNDAMENT, ARMERAS ENL. SEP. DET.

SE RITN. K-15-6-0001--0006

PLINT : BETONGPLINT TILL BERG ENL. SEP.

DET. SE RITN. K-15-6-0006

SF 1: STAGFUNDAMENT, ARMERAS ENL. SEP.

DETALJER. SE RITN. K-15-6-0006

SF 1-T: STAGFUNDAMENT ARMFRAS ENL SEP

DETALJER, SE RITN. K-15-6-0006

## ALLMÄNNA FÖRFESKRIFTER

SE RITNING K-01-0-0000.

HELA BETONGPLATTAN SKALL VARA

VATTENTÄT OCH SKYDDAS MED MEMBRAN

CFTCO VOL CLAY VOL TFX DS ENL SEP

DETAIL IFR SF BITN K-15-6-1001 SAMT

FÖLJ LEV. ANVISNINGAR.

## GRUNDPLANER

K-15-1-0001--001:

GOLV TYPER

K-20-6-0001


TÄTSKIKTSSYSTEM, VOLCLAY K-15-6-1001

TILLHÖRANDE ARM.SPECIFIKATIONER FINNS,

SE RITNINGSFORTEKNING

BET	ANT	ÄNDRINGEN AVSER	SIGN	DATUM
-----	-----	-----------------	------	-------

## RELATIONSHANDLING

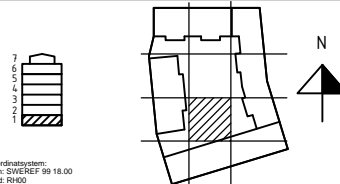

**Kv. Liljekonvaljen**  
JÄRVASTADEN, SOLNA

**SKANSKA**

A	Skanska Teknik	Tel. 010-448 00 00
K	Bjerkning	Tel. 010-211 80 00
E	Resista AB	Tel. 08-594 970 00
V	Energogavals	Tel. +37467112350
W	ÄF Infrastruktur AB	Tel. 010 505 00 00
L	Landskapslaget AB	Tel. 08-442 48 20

UPPDRAG NR 13U22880	RITAD AV GRN	UPPDRAGSANSVARIG MJN
DATUM 2016-02-15	GODKÄND AV MJN	

NYBYGGNAD FLERBOSTADSHUS

ARMERINGSRITNING  
DELPLAN 8

SKALA  
A1: 1:50  
A3: 1:100

NUMMER  
K-22-1-0008

[illegible]