


© BERKING AB

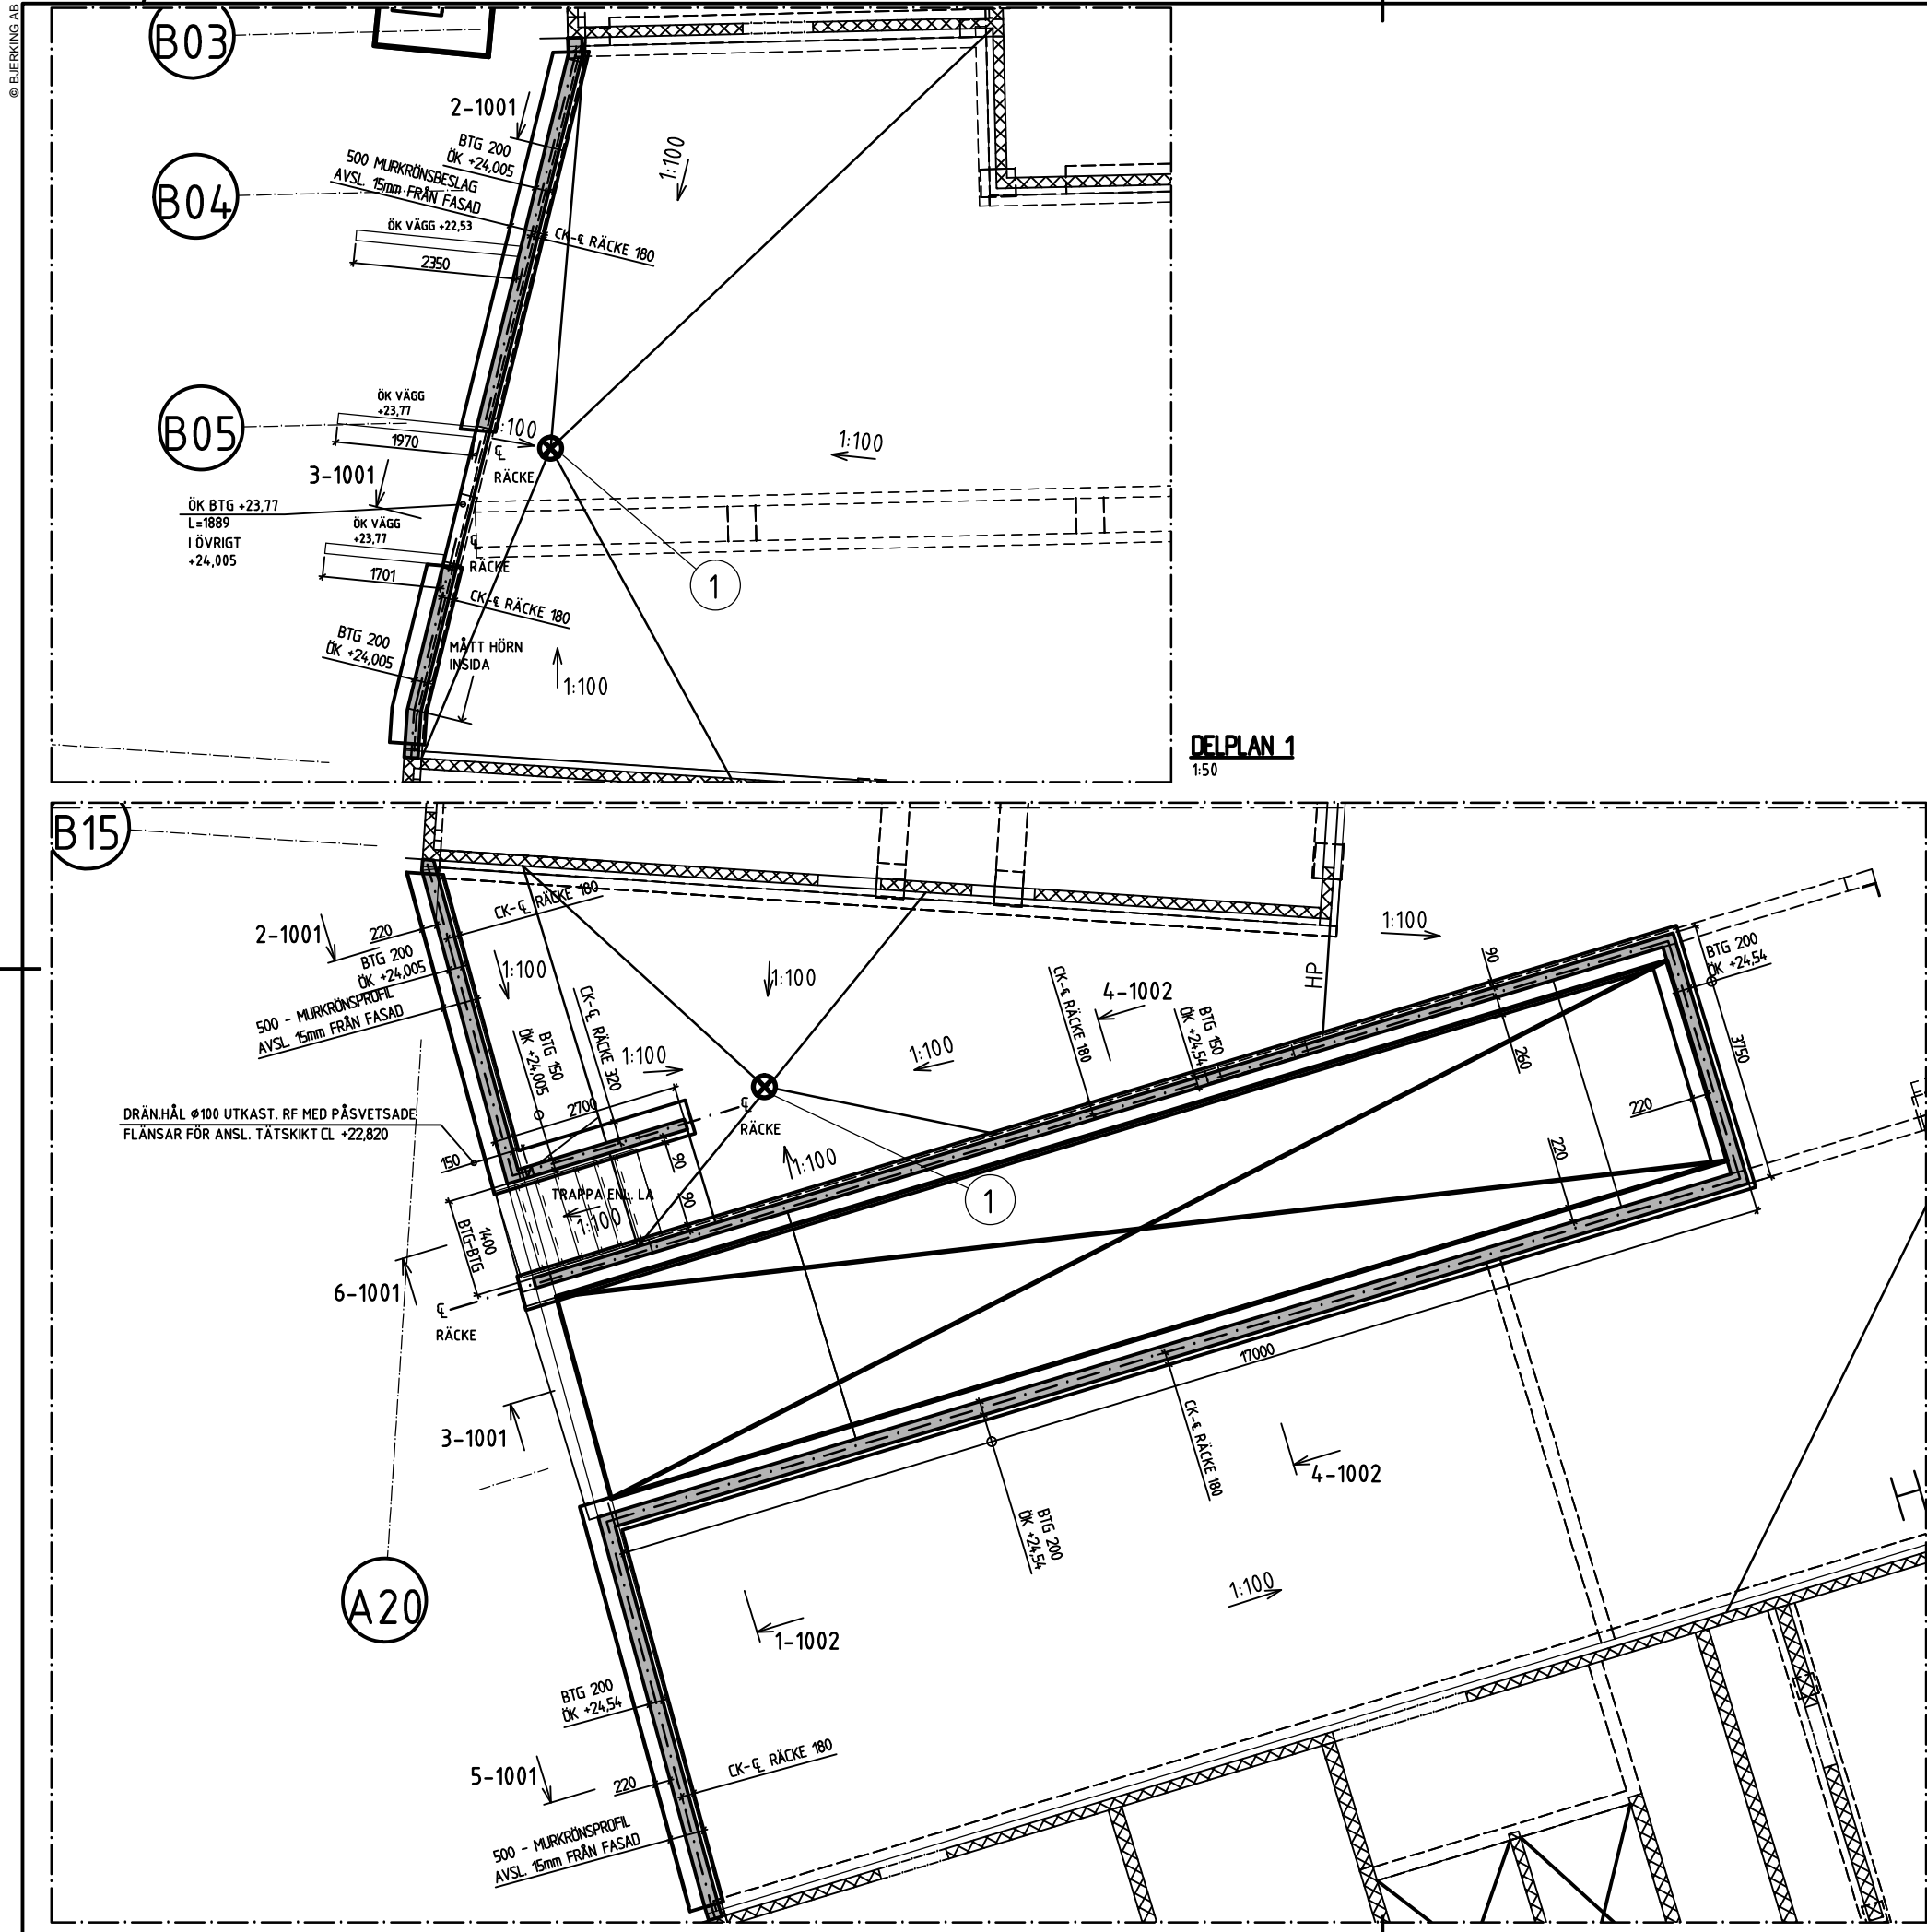

## FÖRESKRIFTER

ALLMÄNNA FÖRESKRIFTER  
SE RITNING K-01-0-0000.

## FÖRKLARINGAR

BETECKNINGAR MM ENL  
BYGGHANDLINGAR 90

ALLA MÅTT I (mm)  
HÖJDER I (m)

LP = LÅGPUNKT FÖR FALLBETONG  
HP = HÖGPUNKT FÖR FALLBETONG

- BETONG, PLATSGJUTEN
- BETONG, PREFAB
- BALK UNDER BJ.LAG, PREFAB
- HÅL I BJ.LAG FÖR BRUNN Ø320

1:100 ANGER LUTNING PÅ FALLBETONG

1 BRUNN ENL. R


## HÄNVISNINGAR

GÅRDSBJÄLKLAG  
DETALJER

K-21-0-0020  
K-20-6-1001--

BET	ANT	ÄNDRINGEN AVSER	SIGN	DATUM
-----	-----	-----------------	------	-------

## RELATIONSHANDLING

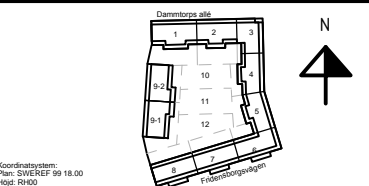

Kv. Liljekonvaljen  
JÄRVASTADEN, SOLNA

## SKANSKA

A	Skanska Teknik	Tel. 010-448 00 00
K	Björking	Tel. 010-211 80 00
E	Resista AB	Tel. 08-594 970 70
V	Energiväts	Tel. +37167112350
W	ÄF Infrastruktur AB	Tel. 010 505 00 00
L	Landskapslaget AB	Tel. 08-442 48 20

UPPDRAG NR	REDAV AV	UPPDRAGSANSVAR
13U22880	MJN	MJN
DATUM	GRANSKAV	
2016-02-15	MJN	

NYBYGGNAD FLERBOSTADSHUS  
GÅRDSBJÄLKLAG, DELPLANER  
FALLBETONG, BRUNNAR SAMT  
PLATSGJUTNA VÄGGAR PÅ GÅRDSBJÄLKLAG  
SKALA: 1:150  
A3:1100  
NUMMER: K-21-0-0021  
I BET

DELPLAN 2  
1:50

LAGER:

XREFS: \\media11\k-21-00002.dwg  
k-21-00002.dwg

PL: 2016-02-04, 1355 KUPPORDRAG LÄMNET 13U22880\NYBYGGNAD FLERBOSTADSHUS\K-21-0-0021.DWG, 571