

FÖRKLARINGAR


DÄR EJ ANMÄT ANGES GÄLLER FÖLJANDE:

- ELCENTRAL INKL. BREDBANDSUTRUSTNING
- STRÖMSKÄLLARE OCH 1-VÄGS UTTAG
- MONTERADE UNDER GEMENSAM TAKRÄNN
- 2-VÄGS UTTAG INOMHUS, 300 ÖG.
- 1-VÄGS UTTAG BALKONG/UTERPLATS, 650 ÖG
- 3 ST UTTAG I HÖRNBOKS PÅ VÄGG MOT ÖVERSKÅP
- 3 ST UTTAG FÖR SPIS/HÄLL/UGN LEDNING 5G2,5
- 1-VÄGS UTTAG FÖR DISKMASKIN, 500 ÖG.
- 1-VÄGS UTTAG FÖR FLÅKT, 2000 ÖG.
- 1-VÄGS UTTAG FÖR KYL/Frys 2200 ÖG.
- 1-VÄGS UTTAG FÖR UGN, 1700 ÖG. LEDNING 5G2,5
- 2 ST 1-VÄGS UTTAG FÖR TVÄTTMASKIN/
- TVÄTTMASKIN MONTERADE VERTIKALT UNDER
- 1-VÄGS UTTAG FÖR TVÄTTMASKIN, 800 ÖG.
- 1-VÄGS UTTAG FÖR RUMSTERMOSTAT TILL
- ELGOLVVÄRME, 1300 ÖG. OCH
- TEMPERATURGIVARE I GOLV INSTALLERAS.
- ANSLUTNING AV BÄDRUMSKÅP I BÄDRUM
- KANALISATION FÖR HÄNDUKSTORK
- SPÄNNINGSUTJÄMNING AV
- VENTILATIONSKANAL, ANSLUTS MED SVEP
- LEDNING 1G2,5
- AUTOMATISK ÖPPNINGSPÄNNE
- ARBÄGSKONTAKT

- LEDNING
- 3G15
- EO/FD INFÄLLT I RÖR
- EOG-AL/FOG-AL PÅ STEG/RÄNNÄ
- EOG/FOG FRITT PÅ VÄGG/ TAK
- 5G15 GOLV ARMTURER I GARAGE, TRÄPPLUSS
- OCH KORRIDORER.
- ARMATURER
- T DKT TAK
- I INFÄLLD
- P PENGLAD
- V VÄGG
- U UNDER ÖVERSKÅP
- L20 1800 ÖG
- L22 1800 ÖG
- L24 MATNING AV BELYSNING BAKOM HUSKÄNNER.
- INSTALLATION FÖR ELGOLVVÄRME UTFÖRD
- INSTALLATION FÖR HÄNDUKSTORK UTFÖRD

BET	ANT	RELATIONSHANDLING	NN	2016.02.15
		ANMÄNEN ANSER	SERN	DATA

RELATIONSHANDLING

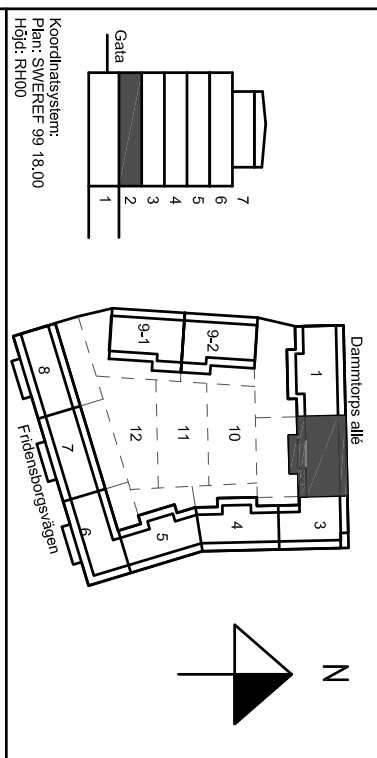

Kv. Liljekonvaljen
JÄRVASTADEN, SOLNA

SKANSKA

A	Skanska Teknik	Tel. 070-4448 00 00
K	Bierling	Tel. 070-271 80 00
E	Resista AB	Tel. 08-594 970 70
V	Emegoravits	Tel. 37167112550
W	Äf Infrastruktur AB	Tel. 010 505 00 00
L	Landskapslaget AB	Tel. 08-442 48 20

UPPDRAGS 13020	BETÄL AV AH	UPPDRAGS 13020
DATUM 2014.03.21	SKICKAD AV M/N	

NYBYGGNAD FÖR BOSTADSHUS PLAN 2 (ENTRÉ), TRH2	
Kraft och belysningsystem	
SKALA A1:150	NUMMER E-63-1-1202
A3:100	BET

