



TRAPPHUS 04

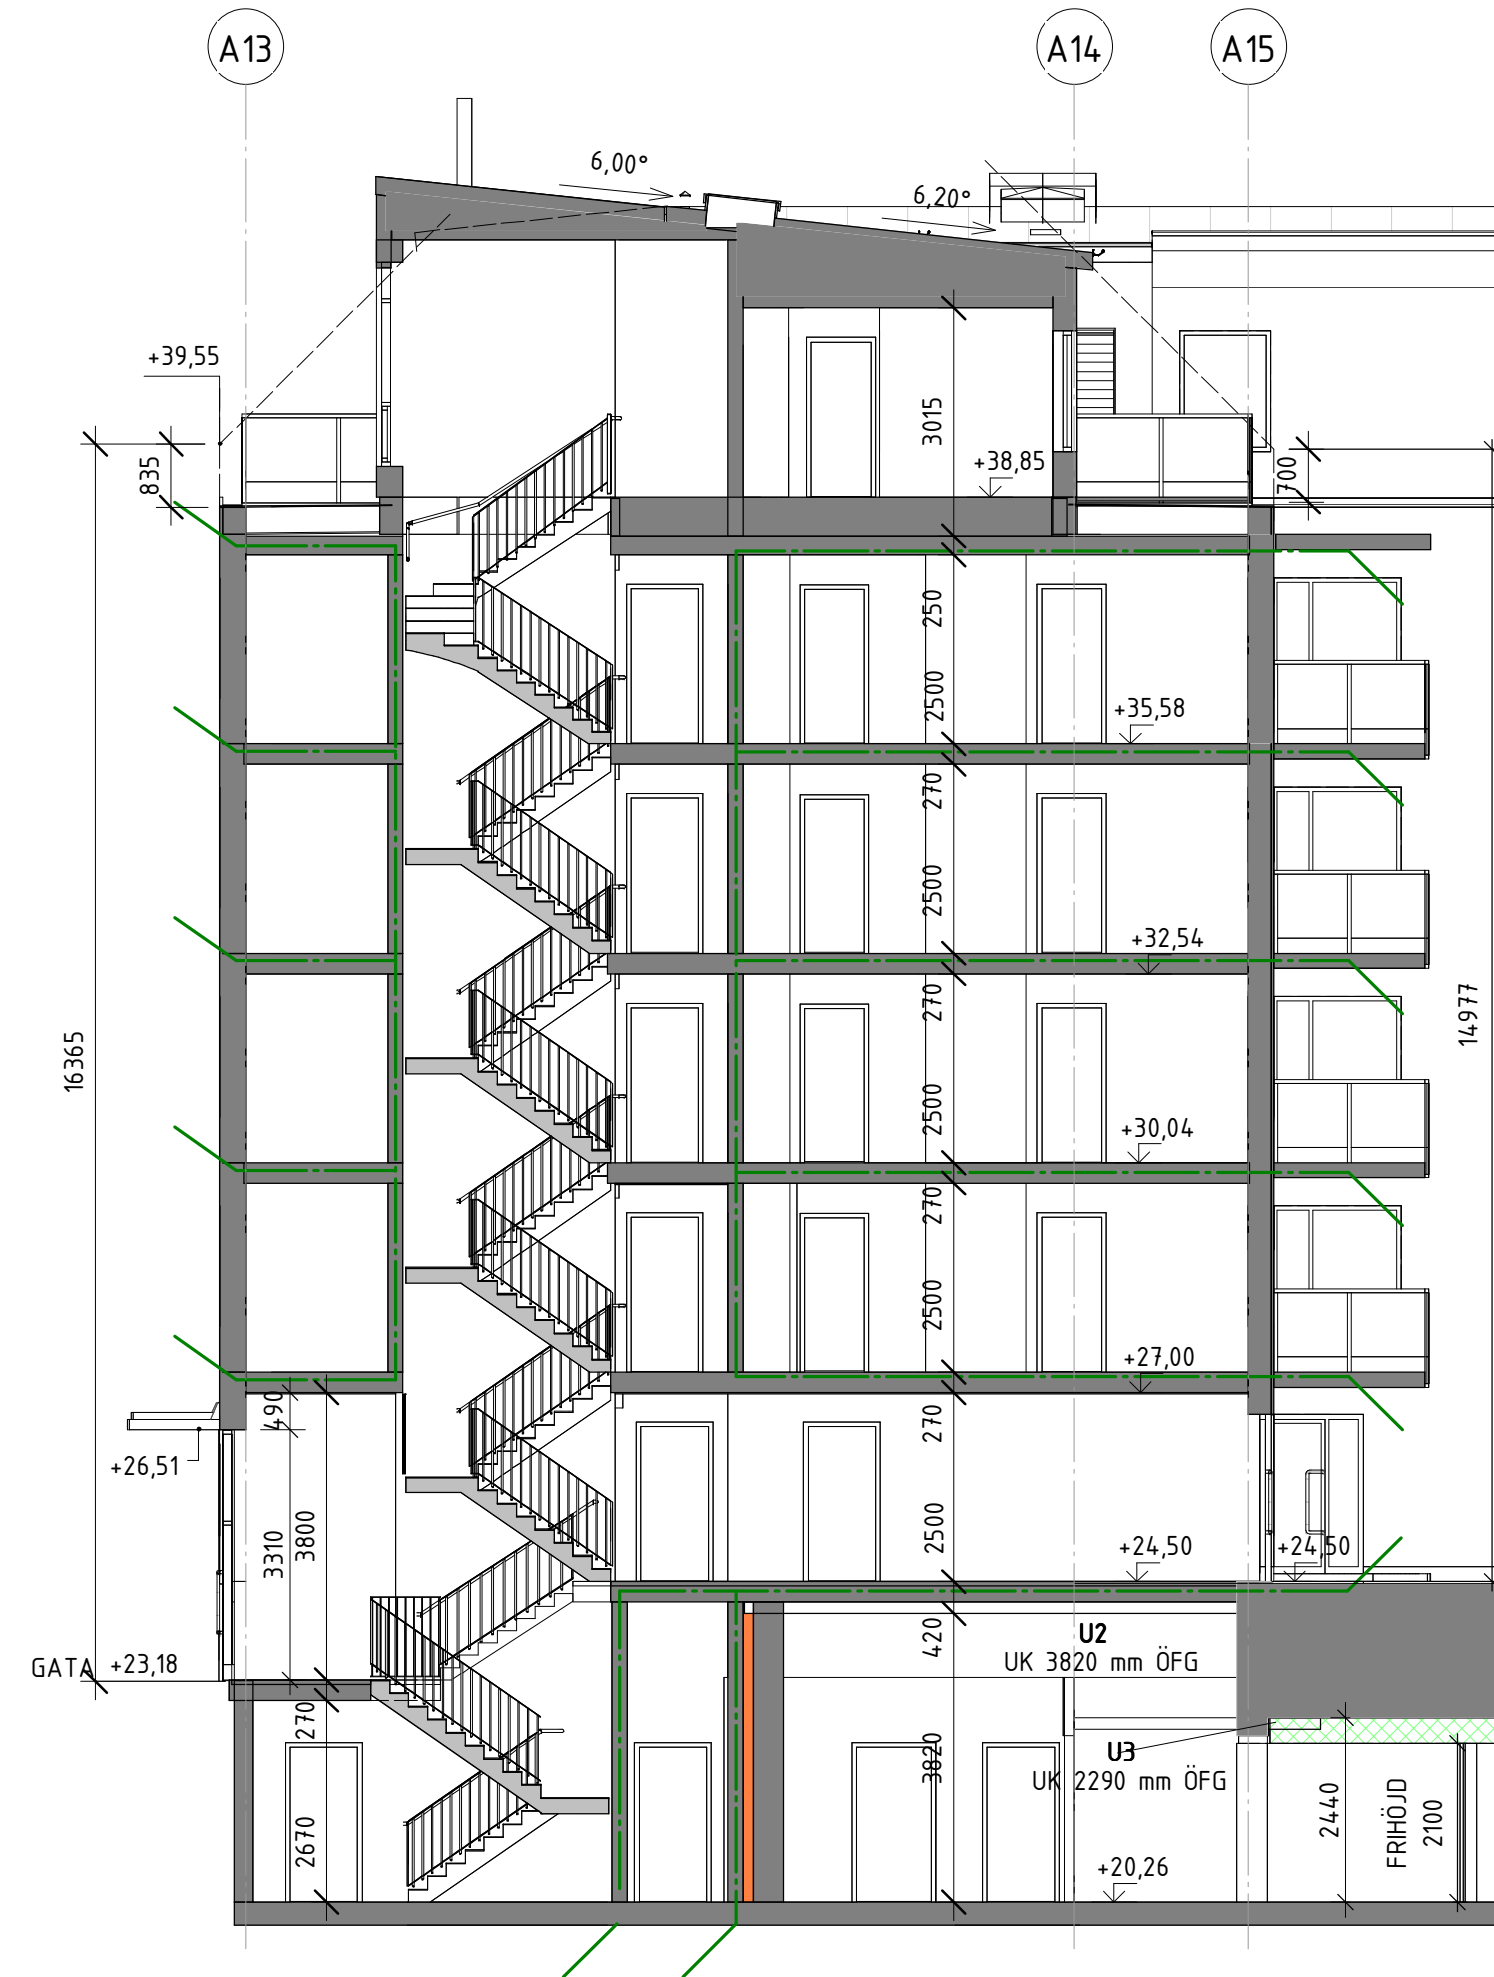

TRAPPHUS 05

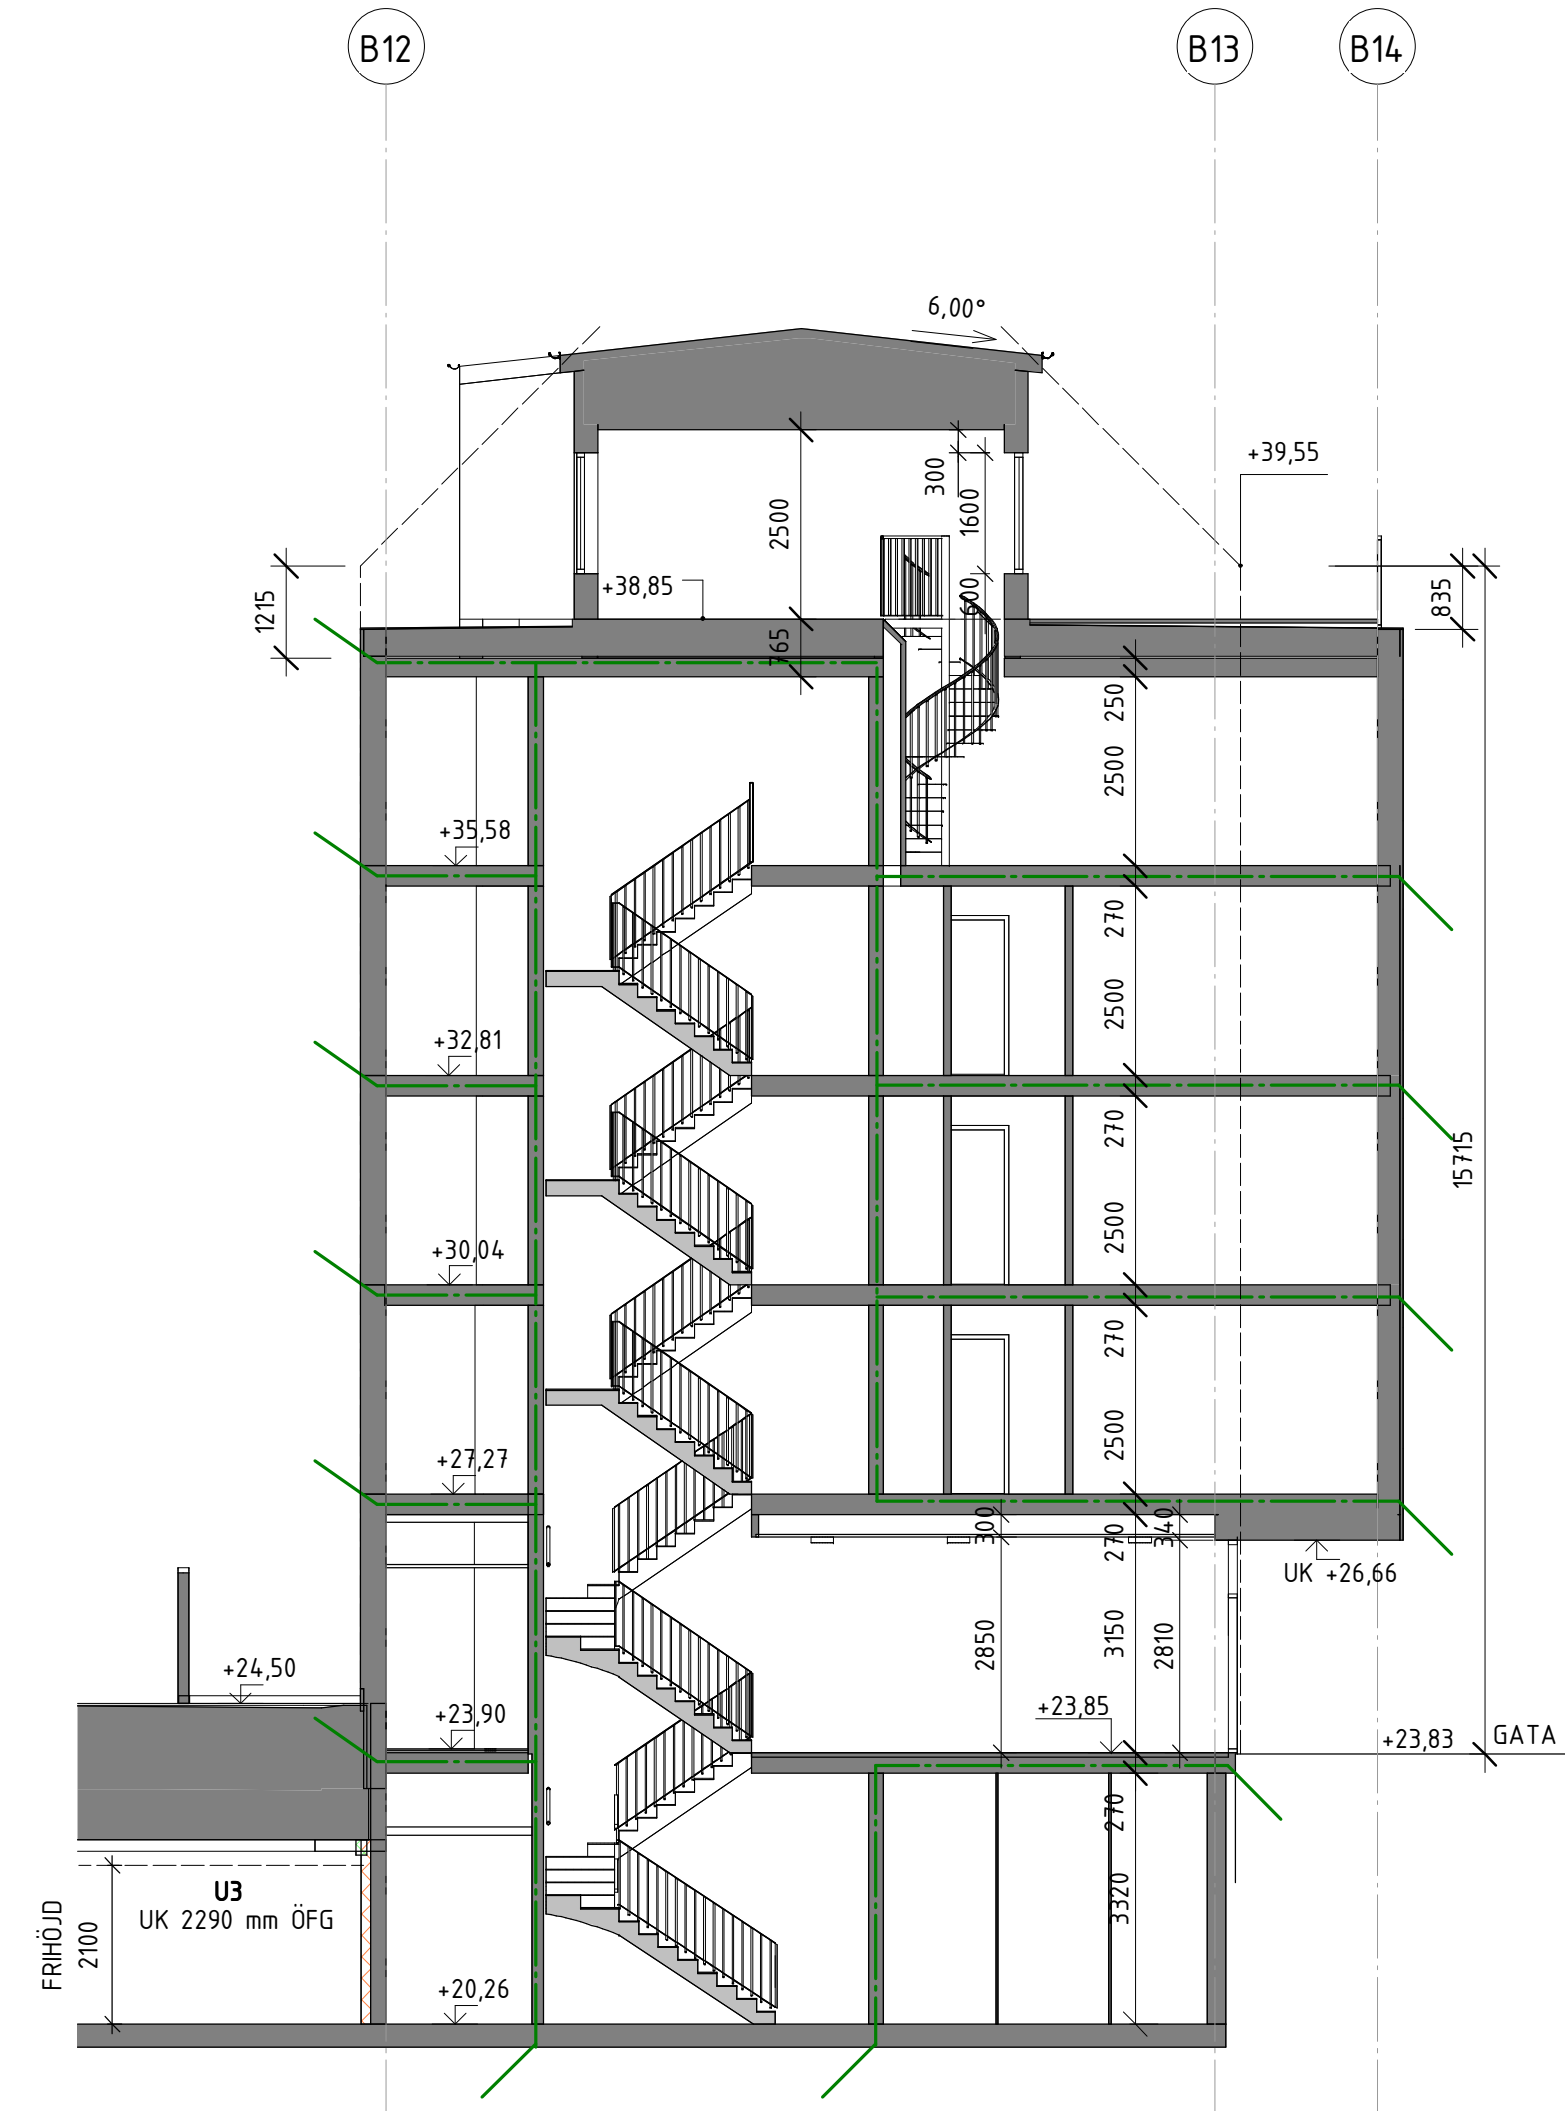

TRAPPHUS 06


FÖRKLARINGAR

ALLA MÅTT ANGES I MILLIMETER

BRANDCELLSGRÄNS EI60

FÖRESKRIFTER

RELATIONSHANDLING

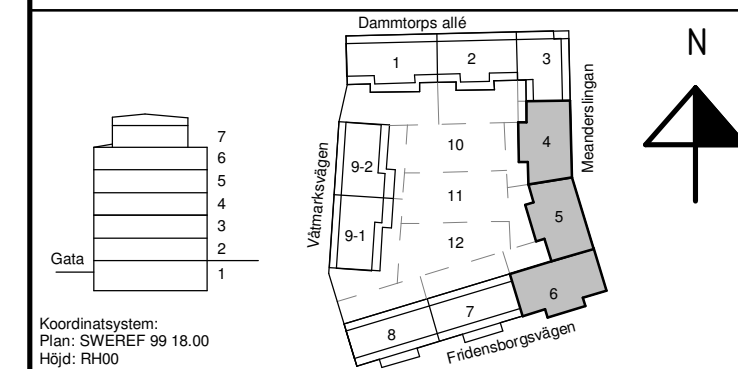

Kv. Liljekonvaljen
JÄRVASTADEN, SOLNA

SKANSKA

A	Skanska Teknik	tel. 010-44 80 000
K	Björking	tel. 010-211 80 00
E	Resista AB	tel. 08-594 97070
L	Landskapslaget AB	tel. 08-442 48 20
V	Energoväts	tel. +3761 7112350
w	ÅF Infrastruktur	tel. 010-505 00 00

UPPDRAG NR	14.1302	RITAD/KONSTR. AV	UCB	HANDLÄGGARE	U-C Bejtoft
DATUM	2016-02-15	ANSVARIG	Ulla-Carin Bejtoft		

NYBYGGNATION FLERBOSTADSHUS
SEKTION TRAPPHUS 4, 5 & 6

SKALA	1:100	NUMMER	A-40.2-002	BET	
AV	1:100				
AS	1:200				

SKALA 1:100



METER