

## FÖRKLARINGAR

ALLA MÅTT ANGES I MILLIMETER

BRANDELLSGRÄNS EI60  
BRANDELLSGRÄNS EI30  
BRANDELLSGRÄNS EI15  
TILLVAL

xxx  
BV  
GB  
KL/A  
IL  
MCxx  
PG  
RL  
SR  
TL  
U01 osv  
V  
VL  
VS  
UL

PARKERINGSPLATS NR xxx  
BRANDGASVENTILATION  
GOLVBRUNN ENL. VS  
KODLÄSARE/ARBÄGSKONTAKT ENL EL  
CENTRUM 800 MM ÖVER MARK/GOLV  
INSPEKTIONSLUCKA  
MOTORCYKELPLATS NR xx  
PUMPGRUP ENL. V OCH K  
RÖKLUCKA  
STUPRÖR  
TAKLUCKA  
UNDERNAK, SE FÖRESKRIFTER  
SCHAKT FÖR VENTILATION  
VINDSLUCKA  
SCHAKT FÖR RÖRINSTALLATIONER  
UPPSTIGNINGSLUCKA

## FÖRESKRIFTER

FÖR HÅLTAGNING, SE ÄVEN K, VVS- OCH ELHANDLINGAR.  
REGLAR I VÄGG ANPASSAS TILL INSTALLATIONS-GENOMFÖRNINGAR.  
FÖRSTÄRKNINGAR GÖRS I VÄGGAR FÖR MONTAGE AV  
INREDNINGSENHETER OCH VÄGGHÄNGD UTRUSTNING.

SCHAKT IGENGJUTES I BJÄLKLAG I SAMMA KLASS SOM  
BJÄLKLAGET.

### UNDERTAK:

- U1 600x600x18. DIKT MONTAGE. KANT B. LIMMAS. VITA,  
KLASS C (TRAPPHUS)  
U2 150 MM MINULL ENL. K (GARAGE)  
U3 100 MM MINULL - RANDISOLERING (GARAGE)  
U4 FAST GIPSUNDERTAK, EI60, 2x12,5 GIPS PÅ REGLAR

UNDERTAK I TRAPPHUS PLAN 2 OCH UPPÅT - SE

TRAPPHUSRITNINGAR A-43.4-021 OSV.

UNDERTAK I LOKALER - SE A-43.1-2601 OSV.

## HÄNVISNINGAR

DETALJER - SE A-42.6-001 osv, A-43.6-001 osv

FÖNSTER OCH FÖNSTERDÖRRAR - SE A-42.4-001 M.F.L.

ENTRÉPARTIER - SE A-42.4-011


DÖRRAR - SE A-43.4-001 OSV.

VÄGGTYPER - SE A-43.5-001

KONTRASTMARKERINGAR I TRAPPHUS - SE A-43.4-021 osv.

BET	ÄNDRINGEN AVSER	DATUM	SIGN
<b>RELATIONSHANDLING</b>			
Kv. Liljekonvaljen JÄRVASTADEN, SOLNA			
<b>SKANSKA</b>			
X	A Skanska Teknik	tel. 010-44 80 000	
	K Bjerking	tel. 010-211 80 00	
	E Resista AB	tel. 08-594 97070	
	L Landskapslaget AB	tel. 08-442 48 20	
	V Energoavats	tel. +3761 7112350	
	w ÅF Infrastruktur	tel. 010-505 00 00	
UPPRAG NR 141302	RITAD/KONSTR. AV UCB/HA	HANDLÄGGARE U-C Bejtoft	
DATUM 2016-02-15	ANSVARIG Ulla-Carin Bejtoft		
NYBYGGNATION FLERBOSTADSHUS TRAPPHUS 9, PLAN 2 (ENTRÉ), DEL 2 Mått och littera			
SKALA A1 1:50 A2 1:100	NUMMER A-40.1-3292	BET	

SKALA 1:50

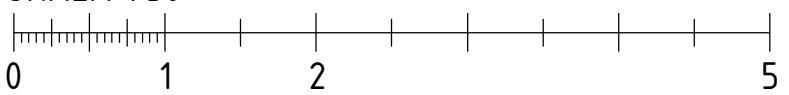

METER