




BET	ANT	RELATIONSHANDLING	MN	2016.02.15
		ZONINGEN ÅRER	SRN	DATUM

RELATIONSHANDLING

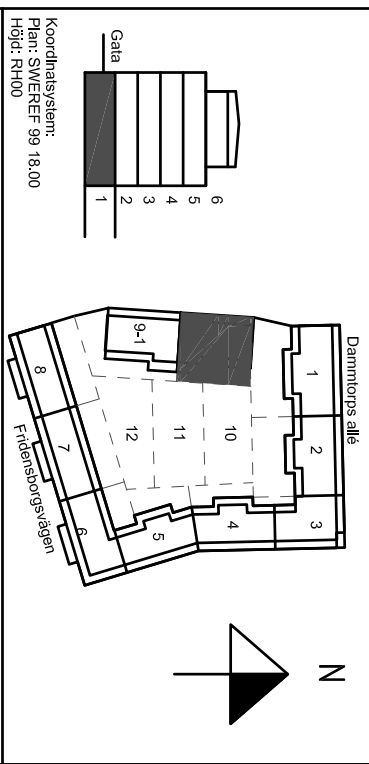


Kv. Liljekonvaljen
JÄRVASTADEN, SOLNA

SKANSKA

A	Skanska Teknik	Tel. 070-448 00 00
K	Bierking	Tel. 070-271 80 00
E	Resista AB	Tel. 08-594 970 70
W	Älforsstruktur AB	Tel. 070 505 00 00
L	Landskapslaget AB	Tel. 08-442 48 20

13020	MN	MN

NYBYGGNAD FLERBOSTADSHUS
HUS 3, PLAN 11 GOLV (KV), TRH 9, DEL 2



Ljus & Kraft

SKALA
A1:150
A3:100

KANALISATIONSYSTEM
NUMMER
E-61-1-3092

BET