


FÖRKLARINGAR

DÄR EJ ANMÄT ANGES GÄLLER FÖLJANDE:

- ELEMENT, INKL. BREDBANDSUTRUSTNING
- 2-VÄGS UTTAG INOMHUS, 300 ÖG.
- 1-VÄGS UTTAG BALKONG/UTEPLATS, 650 ÖG
- 3 ST UTTAG I HÖRNBOKS PÅ VÄGG MOT ÖVERSKÅP.
- U TTAG FÖR SPIS/HALL/UGN LEDNING 5G2,5.
- 1-VÄGS UTTAG FÖR DISKMASKIN, 500 ÖG.
- 1-VÄGS UTTAG FÖR KYL/FRYS 2200 ÖG.
- 1-VÄGS UTTAG FÖR KYL/FRYS 2200 ÖG.
- 2 ST 1-VÄGS UTTAG FÖR TVÄTTMASKIN/ TORKTUMLARE MONTERADE VERTIKALT UNDER GEMENSAM TAKRAH, 800 ÖG. SEPARAT AVSKARADE.
- 1-VÄGS UTTAG FÖR TVÄTTMASKIN, 800 ÖG.
- KANALISATION FÖR RUMSTERMOSTAT TILL ELGOL VÄRME, 1300 ÖG. OCH TEMPERATURGIVARE I GOLV INSTALLERAS.
- ANSLUTNING AV BADRUMSKÅP I BADRUM
- ANSLUTNING FÖR HÄNDUKSTORK.
- SPÄNNINGSUTJÄMNING AV VENTILATIONSKANAL, ANSLUTS MED SVEP LEDNING IG2,5
- AUTOMATISK DÖRRÖPPNARE
- ARMBÅGSKONTAKT
- VÄGGISANDE UTRYMNINGSKYLT
- MÖBEL YSNING
- BERÖRINGSFRI LÅSARE
- KOMBIUTTAG
- NÄRVAROSENSOR
- LEDNING
- 3G/5
- E0/F0 INFÄLLT I RÖR.
- E00-AL/F00-AL PÅ STEG/RÄNNA.
- E00/F00 FRITT PÅ VÄGG/ TAK.
- G-IGOLV
- 5G2,5 TILL ARNA TURER I GARAGE, TRAPPUS OCH KORRIDORER.
- ARMATYRER
- T-DÖRTAK
- P-REGLAD
- V-VÄGG
- U- UNDER ÖVERSKÅP
- L20 800 ÖG.
- L22 800 ÖG.
- L24-PLÅTNING AV BELYSNING BAKOM HUSNUMMER.

BET	AVT	RELATIONSHANDLING	NR	2016.02.15
		ANMÄNEN ANGEE	SRN	DATUM

RELATIONSHANDLING

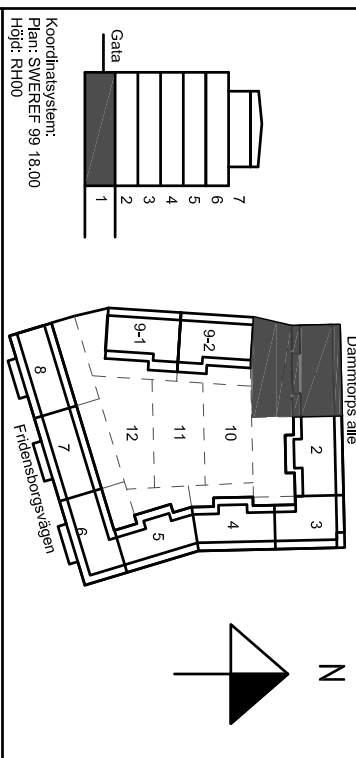

Kv. Liljekonvaljen  
JÄRVASTADEN, SOLNA

SKANSKA

A	Skanska Teknik	Tel. 070-4448 00 00
K	Bierking	Tel. 070-271 80 00
E	Resista AB	Tel. 08-594 970 70
V	Emergoavis	Tel. 37167112530
W	Äf Infrastruktur AB	Tel. 070 505 00 00
L	Landskapslaget AB	Tel. 08-442 48 20

UPPMÄTARE	BEFÄL AV	UPPMÄTARENS VÄRME
13020	AH	MIN

NYBYGGNAD FLEKTBOSTADSHUS  
PLAN 1 (KV), TRH 1

Kraft och belysningsystem



SKALA	NUMMER	BET
A1:150	E-63-1-1101	
A3:100		