



K:\Uppdrag_1_nave\13U22880\KV\RH\Rev1\KV-Liljekonvaljen_RH.rvt
2016-02-04 14:52:1

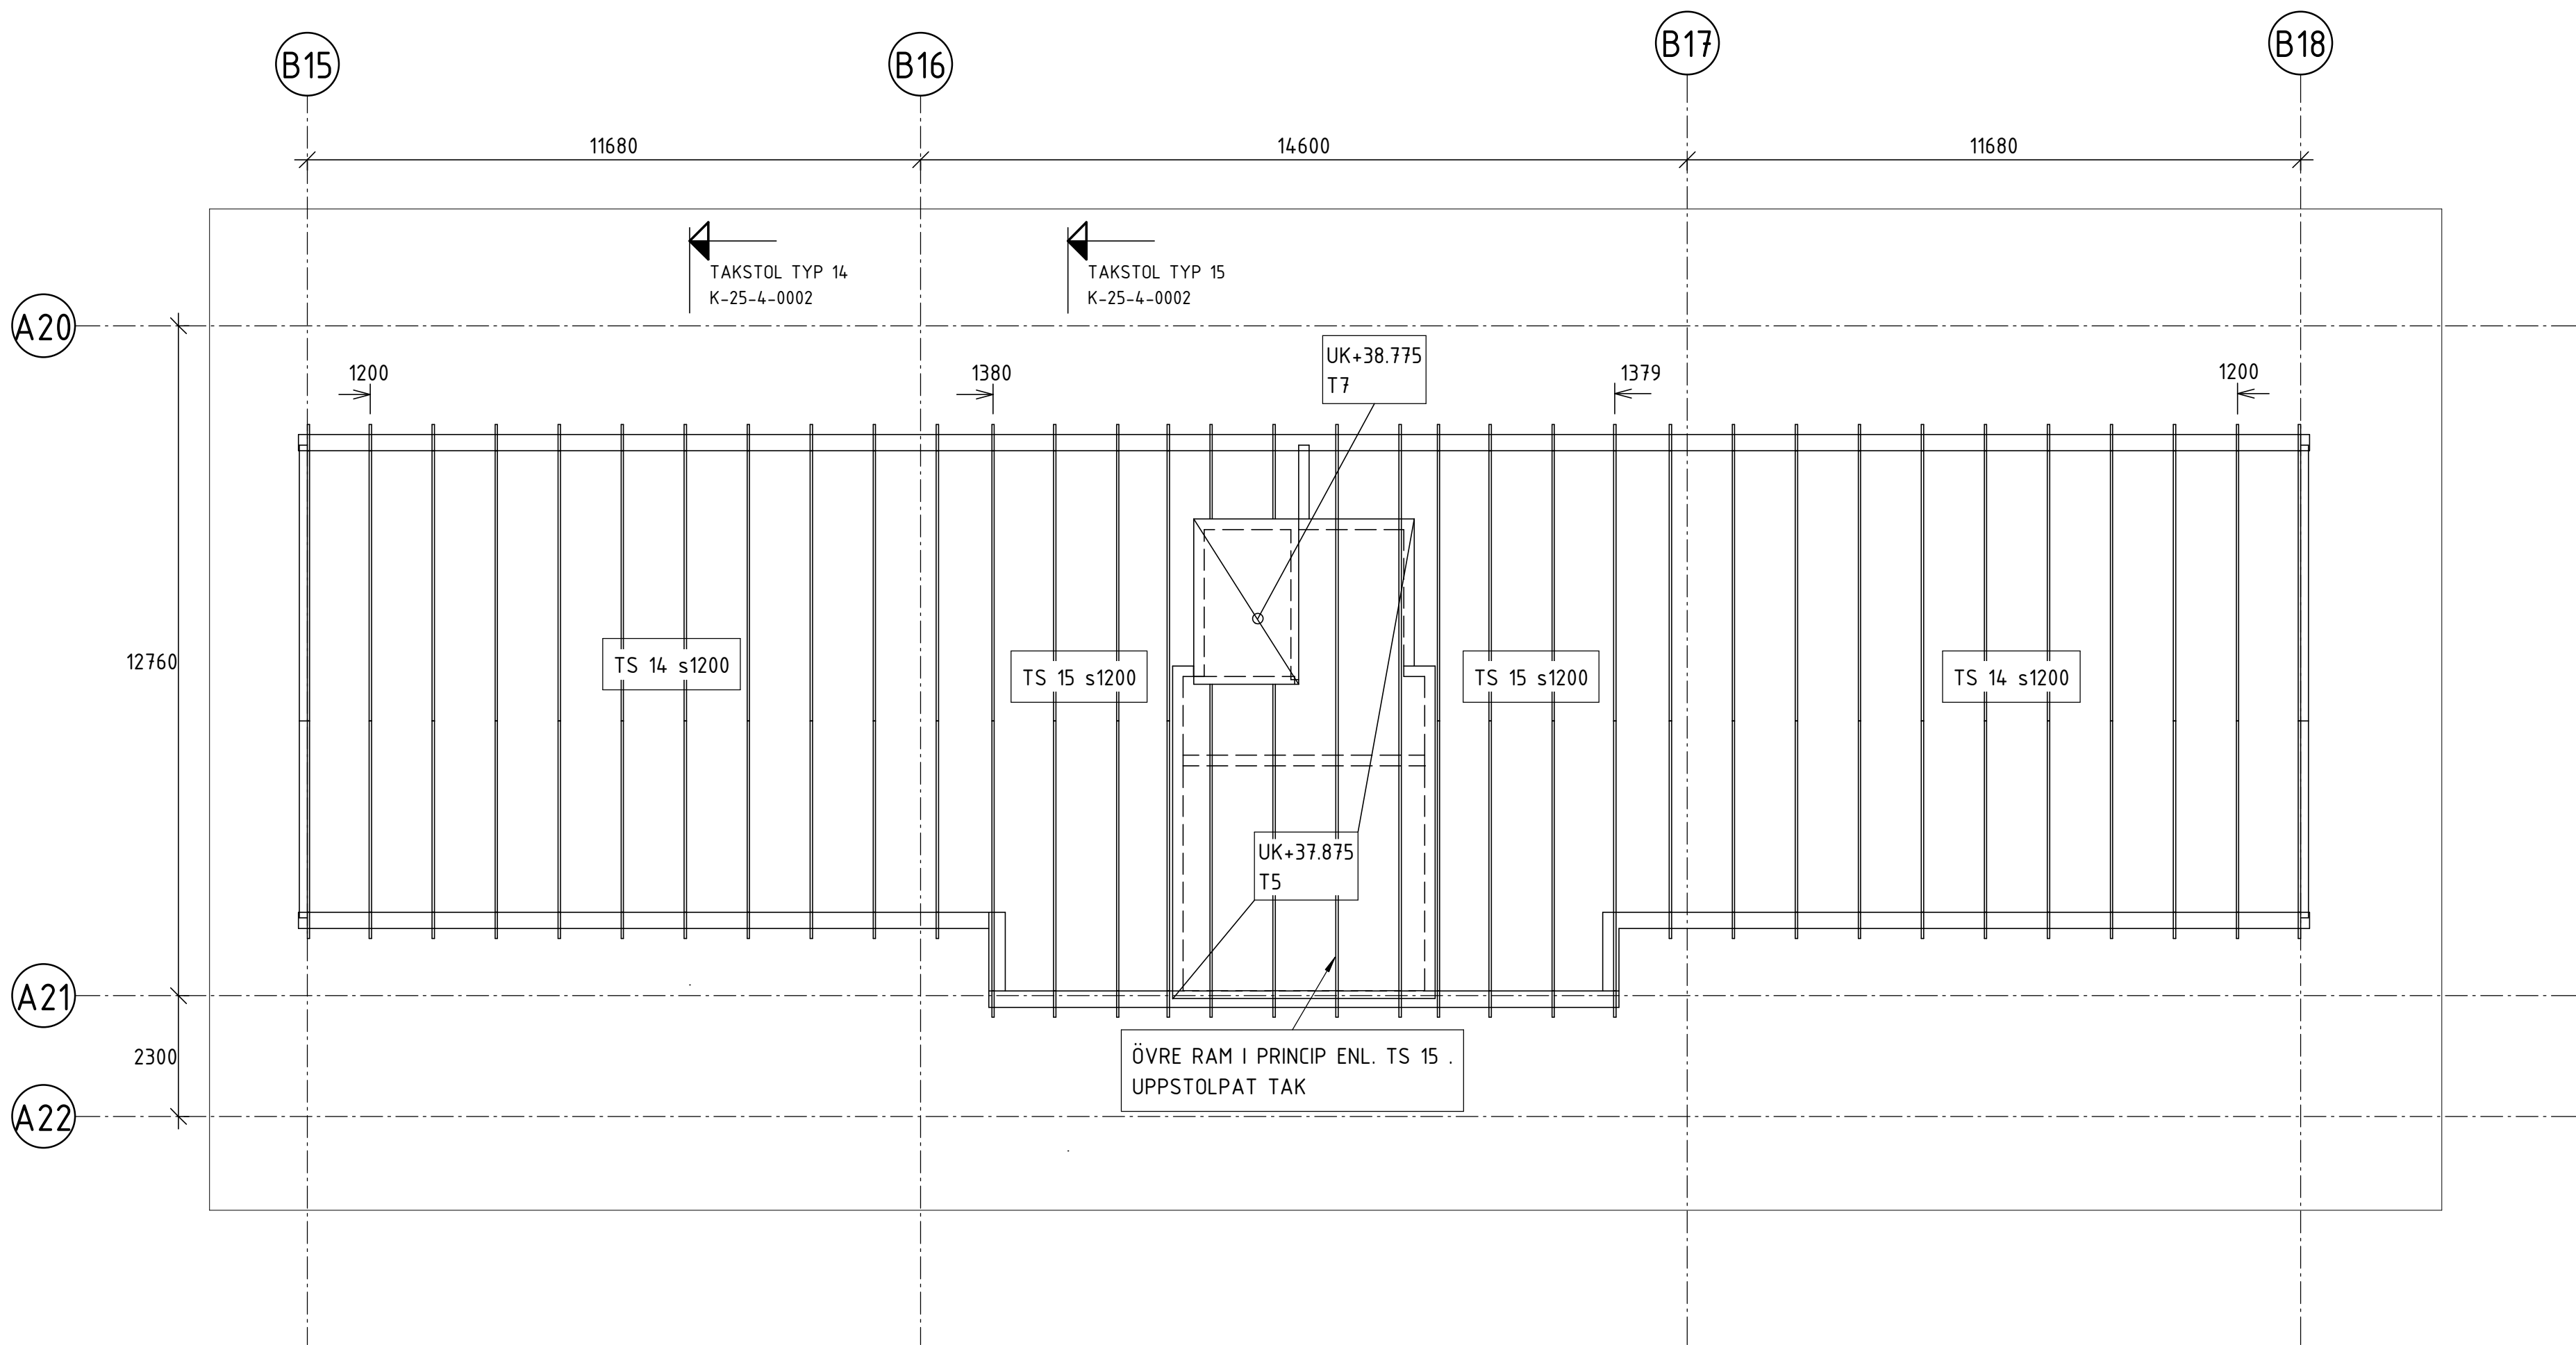

LAGER:

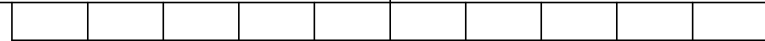

FÖRESKRIFTER

ALLMÄNNA FÖRESKRIFTER SE
RITNING K-01-0-0000

RITNINGAR MED MÅTT & PLACERINGAR AV
TAKSTOLAR ÄR FÖRSLAG LEV SKALL
SÄKERSTÄLLA MÅTT & UTFÖRANDE MED A-
RITNINGAR. INNAN PRODUKTION AV TAKSTOLAR
SKALL RITNINGAR SKICKAS TILL ANSVARIG
KONSTRUKTÖR & ARKITEKT FÖR GODKÄNNANDE.

TAKSTOLAR DESS INFÄSTNINGAR & AVVÄXLINGAR
DIM. AV TAKSTOLSLEVERANTÖR.

TAKSTOLAR SKALL DIM. OCH UTFÖRAS SOM
SKIVVERKAN MED ERFODERLIG INF. TILL ANSL.
VÄGGAR.

FÖRKLARINGAR

BETECKNINGAR ENL. BYGGHANDLINGAR 90
ALLA MÅTT I [mm]
HÖJDER I [m]


TS X = TAKSTOL TYP X

HÄNVISNINGAR

MÄTTRITNING
TAKSTOLAR: K-25-4-1001 TILL -1002

BET	ÄNDRINGEN AVSER	DATUM	SIGN
-----	-----------------	-------	------

RELATIONSHANDLING

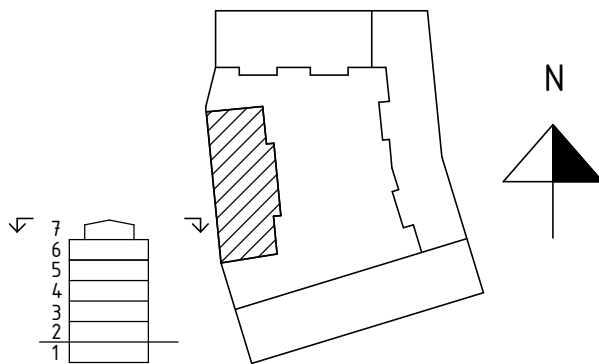

KV. LILJEKONVALJEN
JÄRVASTADEN

SKANSKA

A	Skanska Teknik	Tel. 010-448 00 00
K	Björking	Tel. 010-211 80 00
E	Resista AB	Tel. 08-594 970 70
V	Energioavats	Tel. +37167112350
W	AF Infrastruktur AB	Tel. 010 505 00 00
L	Landskapslaget AB	Tel. 08-442 48 20

UPPDRAGS NR 13U22880	RITAD/KONSTR. AV GRN	UPPDR. ANSV. MJN
DATUM 2016-02-15	ANSV. ARB. MJN	

NYBYGGNATION FLERBOSTADSHUS

HUS 3, TAKPLAN

SKALA A1 1:100 A3 1:200	NUMMER K-25-1-0003	BET
-------------------------------	-----------------------	-----