

FÖRKLARINGAR


DÄR EJ ANMÄT ANGES GÄLLER FÖLJANDE:

- ELEKTROP. INKL. BREDBANDSUTRUSTNING
- STRÖMSÄLLARE OCH 1-VÄGS UTTAG
- MONTERADE UNDER GEMENSAM TAKRÄM
- 2-VÄGS UTTAG INOMHUS, 300 ÖG.
- 1-VÄGS UTTAG BALKONG/UTERLÄTS, 650 ÖG
- 3 ST UTTAG I HÖRNBOK PÅ VÄGG MOT ÖVERSKÅP
- 3 ST UTTAG FÖR SPIS/HÄLL/UGN LEDNING SG2,5
- 1-VÄGS UTTAG FÖR DISKMASKIN, 500 ÖG.
- 1-VÄGS UTTAG FÖR KYL/Frys, 2200 ÖG.
- 1-VÄGS UTTAG FÖR KYL/Frys, 2200 ÖG.
- 1-VÄGS UTTAG FÖR UGN, 1700 ÖG. LEDNING SG2,5
- 2 ST 1-VÄGS UTTAG FÖR TVÄTTMASKIN/
- ÖVERSKÅP MONTERADE VERTIKALT UNDER
- ÖVERSKÅP TAKRÄM, 800 ÖG. SEPARAT ANSÄRADE.
- ELGOLVVÄRME, 1300 ÖG. OCH
- TEMPERATURGIVARE I GOLV INSTALLERAS.
- ANSLUTNING AV BADRUMSKÅP I BADRUM
- KANALISATION FÖR HÄNDUKSTORK
- SPÄNNINGSUTJÄMNING AV
- VENTILATIONSKANAL, ANSLUTS MED SVEP
- LEDNING IG2,5
- AUTOMATISK ÖÖRRÖPPARE
- AK
- ARBÄGSKONTAKT

- LEDNING
- SG1,5
- EO/FD INFÄLLT I RÖR
- EOG-AL/FD-AL PÅ STEGE/RÄNNA
- EOG/FD RITT PÅ VÄGG/I TAK
- SG1,5 GOLV ARMA TUBER I GARAGE, TRAPPHUS
- OCH KORRIDORER
- ARMA TUBER
- T DKT TAK
- I INFÄLLD
- P PENGLAD
- V VÄGG
- U UNDER ÖVERSKÅP
- L20 800 ÖG
- L22 800 ÖG
- L24 MATNING AV BELYSNING BAKOM HUSMÄNNER.
- 1 INSTALLATION FÖR ELGOLVVÄRME UTFÖRD
- 2 INSTALLATION FÖR HÄNDUKSTORK UTFÖRD

BET	ART	RELATIONSHANDLING	NH	2016.02.15
		ÄNDRINGEN ANGES	SRH	DATUM

RELATIONSHANDLING

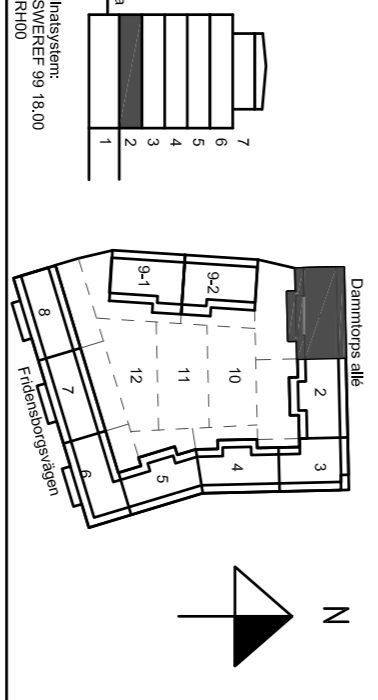

Kv. Liljekonvaljen
JÄRVASTADEN, SOLNA

SKANSKA

A	Skanska Teknik	Tel. 070-444 00 00
K	Bierking	Tel. 070-271 80 00
E	Resista AB	Tel. 08-594 970 70
V	Emergoavis	Tel. 37167112530
W	Äf Infrastruktur AB	Tel. 070 505 00 00
L	Landskapslaget AB	Tel. 08-442 48 20

UPPMÄTARE	BETÄL AV	UPPMÄTARFIRM
13020	AH	MN
DATUM	SKICKAD AV	
2014.03.21	Mats Nordlund	
NYBYGGNAD FÖR ERBOSTADSHUS		
PLAN 2 (ENTRÉ), TRH 1		

Kraft och belysningsystem



SKALA	NUMMER	BET
A1:150	E-63-1-1201	1
A3:100		