

FÖRKLARINGAR

DÄR EJ ANNAT ANGES GÄLLER FÖLJANDE:

APPARATER BREDVID VARANDRA ÄR MONTERADE UNDER GEMENSAM TÄCKKAP.

SE ARKITEKTENS UPPSTÄLLNINGSRITNINGAR ÖVER KÖK OCH BADRUM FÖR EXAKTA APPARATPLACERINGAR.

LEDNINGAR OCH RÖR TILL LÄGENHETER SOM ÄR FÖRLAGDA I VERTIKLA SCHAKT ÄR REDOVISADE PÅ NÄTSCHEMAN.

LEDNING FÖR PASSAGENLÄGGNING
PARTYINMÅD 4x2x0,5
LEDNING INOM LÄGENHETER
OSKÄPMAD 4-PARS KABEL KAT 6
LEDNING FÖR FASTIGHETSNÄT
PARTYINMÅD 4x2x0,5

UTTAG 300 ÖG (INOM LÄGENHETER)
UTTAG 1000 ÖG (INOM TENNISKA UTTRYMMEN)

☒ KORSKOPPLING FÖR MULTIMEDIAÄT MED
MODULAPPARATER INBYGGT I ELCENTRAL.
☐ MULTIMEDIAUTTAG FÖR ANTENN, TELEFON OCH
DATA. DUBBELT SKÄRMAT MODULARUTTAG.

☒ BRANDVARNARE

☐ UNDERCENTRAL FÖR PASSAGENLÄGGNING

☐ KOMMUNIKATIONSMODUL

☐ DELNINGSSBOX PÅ VÄGG ÖVAN UNDER TAK.

☐ IR-LASARE FÖR POSTEN.

☐ 1/0-80X I ELINSGH.

☐ BERÖRUNGSFRI LASARE MED KNAPPSAT. UK 900 ÖM

☐ BERÖRUNGSFRI LASARE. UK 900 ÖM.

☐ SPRIDNINGSPUNTT FÖR DÖRRMILJÖ

☐ ELLÄS INGÅR I BE.

☒ MIKROBRYTARE INGÅR I BE.

☐ KARÖVBRYTARE INGÅR I BE.

☐ 10-PASSPUNTT

☒ KNAPP 1200 ÖG FÖR STRYKNING AV RÖKLUCKA I
TRÄPPHUSÖPP. LEDNING 4x2x0,5.

☐ STRÖMFÖRSÖRSJÄS VIA TRANSFORMATOR.

☐ LÄRM ANSLUTS TILL APPARATSKÅP I PLAN 1.

☒ APPARATÖSÄ OÖVAN DÖRRKÄRM FÖR MÄTNING
AV RUTININGAR ÖÖER PLAN 3-6 ÄR LÖH-NR

☐ 2 ST VP20 MELLAN VÄTTFÖRDELÄRE OCH
ELCENTRAL.

☐ VP20 MELLAN ELCENTRAL OCH PLAN 1.

☐ VP20 MELLAN REFERENSGIVARE. 2000 ÖG OCH PLAN 1.

☐ FÖRBEREDS MED KANALISATION FÖR:
- MAGNETKONTAKT I DÖRRKÄRM
- ELLÄS I DÖRRKÄRM
- MIKROBRYTARE I DÖRRBLÄD
- KÖLLÄS


☐ OPTÖPÄTNING TILL LÄGENHETER.

☐ SE E-643 8-100.-200

☐ KANALISATION VP20 PÄ VIND MELLAN HISSSCHAKT

BEF.	ANT.	RELATIONSHANDLING	NN.	2016.02.15
		ZONERINGEN AVSEER	SÖRN	DATUM

RELATIONSHANDLING

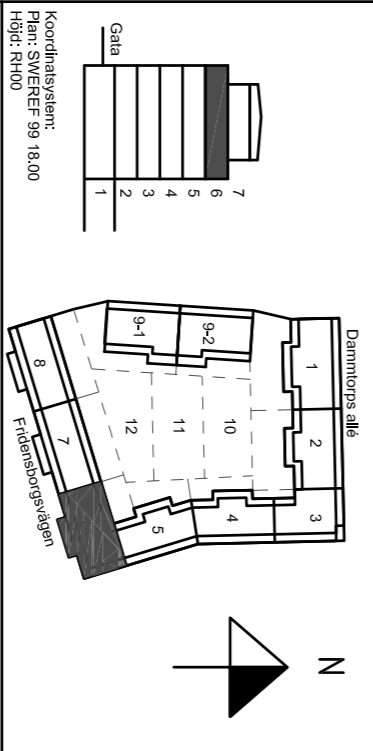

Kv. Liljekonvaljen
JÄRVÄSTADEN, SOLNA

SKANSKA

A	Skanska Teknik	Tel. 070-4448 00 00
K	Bierhino	Tel. 070-271 80 00
E	Resista AB	Tel. 08-594 970 70
V	Emergoavis	Tel. 37167112530
W	Äf infrastruktur AB	Tel. 070 505 00 00
L	Landskapslaget AB	Tel. 08-442 48 20

UPPHÅLLARE	BETÄL AV	UPPHÅLLSÄRSVÄRDE
13020	ÄH	MN
DATUM	ÖSKÖND AV	
2014.03.26	Wais Nordlund	
NYBYGGNAD FLEEBOSTADSHUS PLAN 6 (4. TR.), TRH 6		

LoK

Åt:150

A3:100

Telesystem

NUMMER

E-64-1-2606

BET