

FÖRKLARINGAR


DÄR EJ ANMÄT ANGES GÄLLER FÖLJANDE:

- ELCENTRAL INKL. BREDBANDSUTRUSTNING
- STRÖMSTÄLLARE OCH 1-VÄGS UTTAG
- MONTERADE UNDER GEMENSAM TAKRÄNN
- 2-VÄGS UTTAG INOMHUS, 300 OG
- 1-VÄGS UTTAG BALKONG/UTERPLATS, 650 OG
- 3 ST UTTAG I HÖRNBOK PÅ VÄGG MOT ÖVERSKÅP
- UTTAG FÖR SPIS/HALL/UGN LEDNING 5G2,5
- 1-VÄGS UTTAG FÖR DISKMASKIN, 500 OG
- 1-VÄGS UTTAG FÖR FLAKT, 2000 OG
- 1-VÄGS UTTAG FÖR KYLL/Frys 2200 OG
- 1-VÄGS UTTAG FÖR UGN, 1700 OG. LEDNING 5G2,5
- UTTAG FÖR SPOTLIGHT, UNDER ÖVERSKÅP
- 2 ST 1-VÄGS UTTAG FÖR TVÄTTMASKIN/
- TORKTUMLARE MONTERADE VERTIKALT UNDER GEMENSAM TAKRÄNN, 800 OG. SEPARAT ANSVARADE
- 1-VÄGS UTTAG FÖR TVÄTTMASKIN, 800 OG
- ELGOL VÄRME, 1300 OG. OCH
- TEMPERATURGIVARE I GOLV INSTALLERAS.
- ANSLUTNING AV BADRUMSKÅP I BADRUM
- KANALISATION FÖR HANDDUKSTORK
- SPÄNNINGSUTJÄMNING AV
- VENTILATIONSKANAL, ANSLUTS MED SVEP
- LEDNING 1G2,5
- AUTOMATISK ÖDRÖPPNÄRE
- ARBÄDSKONTAKT

- LEDNING
- 3G1,5
- EO/FD INFÄLLT I RÖR
- EOG-AL/FOD-AL PÅ STEGE-RÄNNAN
- EOG/FOD FRITT PÅ VÄGG/I TAK
- 5G2,5 TILL ARMTURER I GARAGE, TRAPPHUS
- OCH KORRIDORER
- ARMATURER
- T DIKT TAK
- I INFÄLLD
- P PENDLAD
- V VÄGG
- U UNDER ÖVERSKÅP
- L20 1800 OG
- L22 1800 OG
- L24 MATNING AV BELYSNING BAKOM HUSKÄMMER
- INSTALLATION FÖR ELGOL VÄRME UTFÖRD
- INSTALLATION FÖR HANDDUKSTORK UTFÖRD

RELATIONSHANDLING

BET	ANT	RELATIONSHANDLING	NN	2016.02.15
		ANORDNINGEN	ANORDNINGEN	ANORDNINGEN

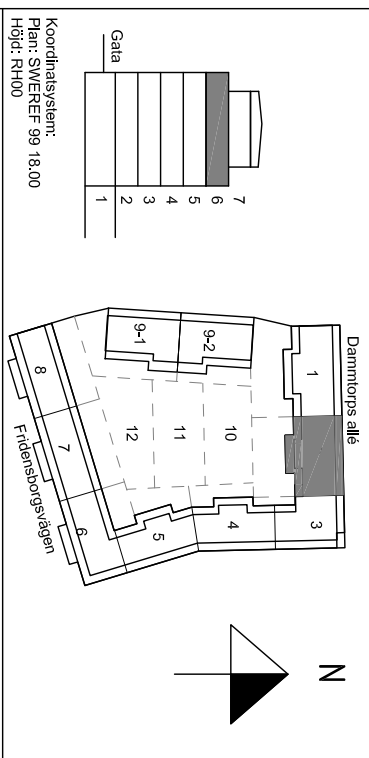

Kv. Liljekonvaljen
JÄRVASTADEN, SOLNA

SKANSKA

A	Skanska Teknik	Tel: 010-4448 00 00
K	Berking	Tel: 010-271 80 00
E	Resista AB	Tel: 08-594 970 70
V	Energiservice	Tel: 37167112350
W	Älforsstruktur AB	Tel: 010 505 00 00
L	Landskapslaget AB	Tel: 08-442 48 20

UPPHÅLL	BRUK AV	UPPHÅLLSANSVAR
13020	AH	MIN
2014.07.11	Wais Nordlund	
NYBYGGNAD FÖR BOSTADSHUS		
PLAN 6 (4 TR), TRH 2		
Kraft och belysningsystem		
SKALA	NUMMER	BET
A1:150	E-63-1-1602	
A3:100		

